


施 工	奥村・松塚特定建設工事共同企業体	名称	国宝金峯山寺二王門素屋根建設工事	縮尺	1/60 (A1) 1/120 (A3)	No. 意匠 A-24
		図名	断面詳細図 2			


完成図



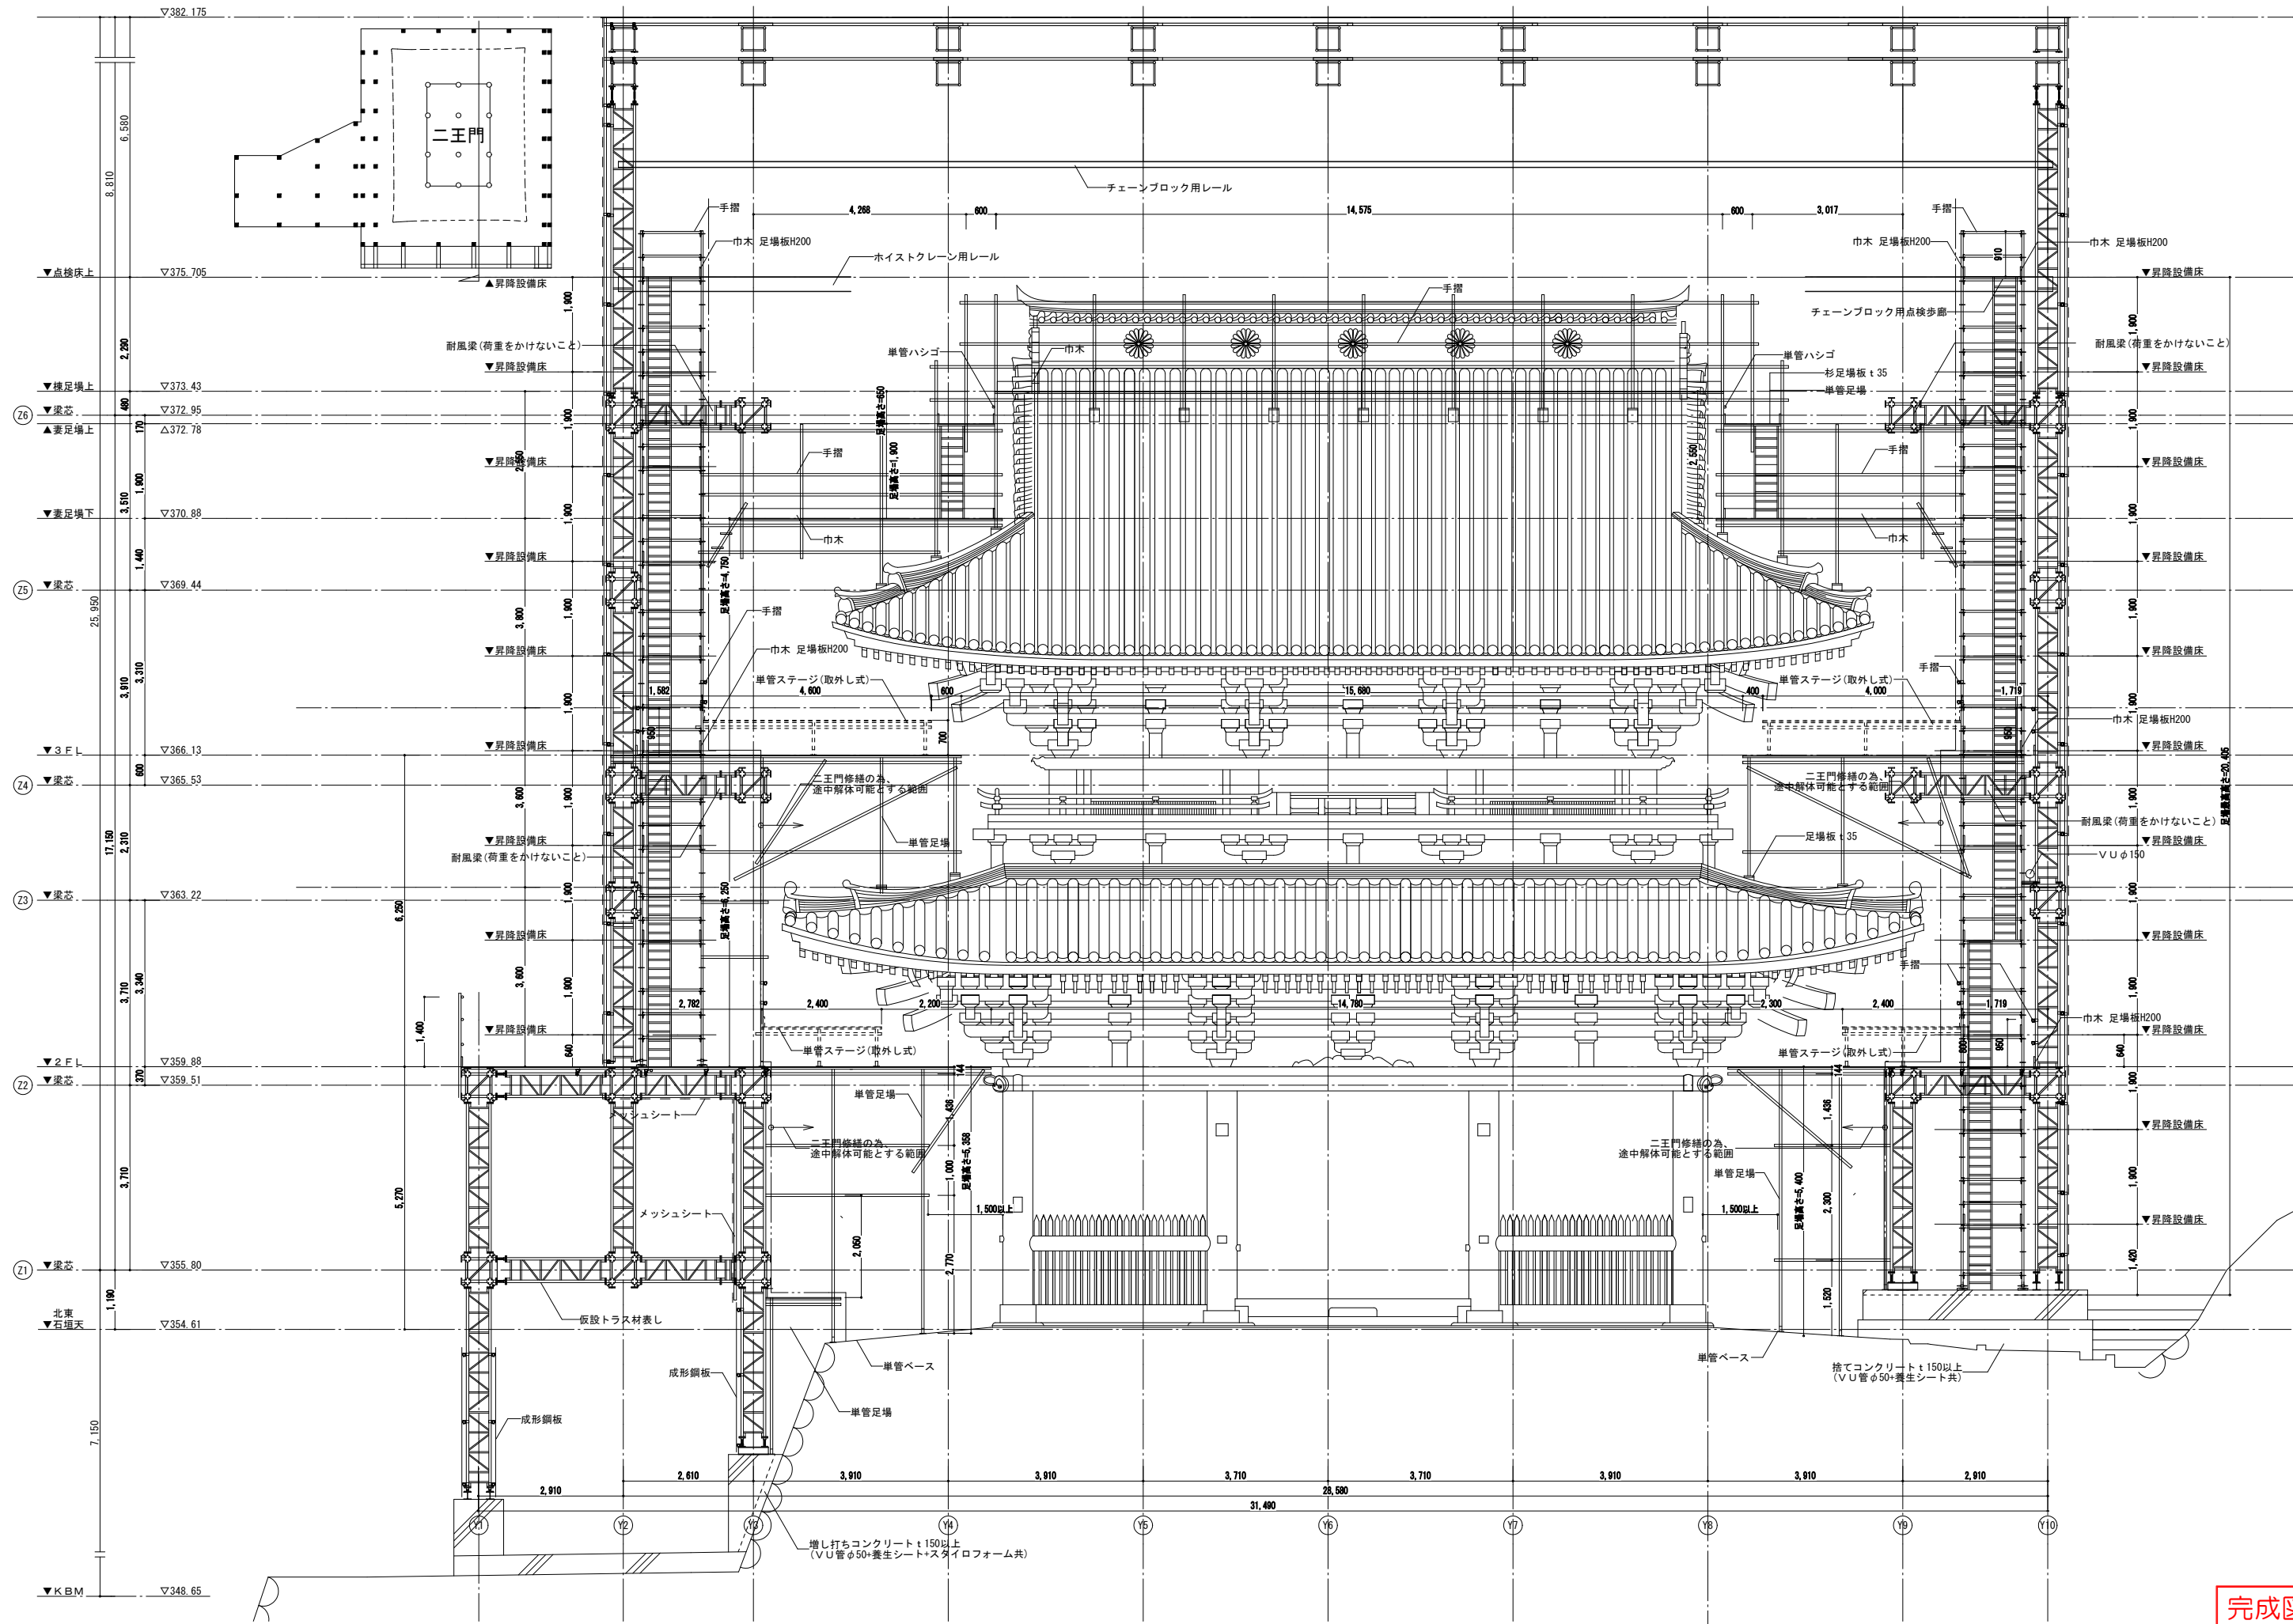


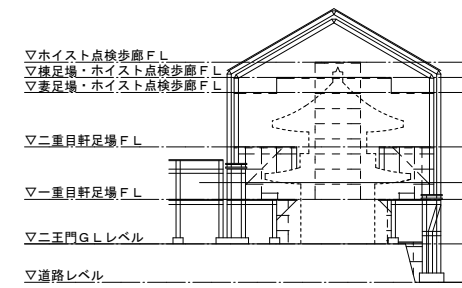
本完成図は、完成建物の基本情報を記載したものです。工事に際して作成された施工図等の詳細情報と合わせてご利用ください。


施 工	奥村・松塚特定建設工事共同企業体	名称	国宝金峯山寺二王門素屋根建設工事	縮尺	N.O.
		図名	断面詳細図 3	1/60 (A1) 1/120 (A3)	意匠 A-25


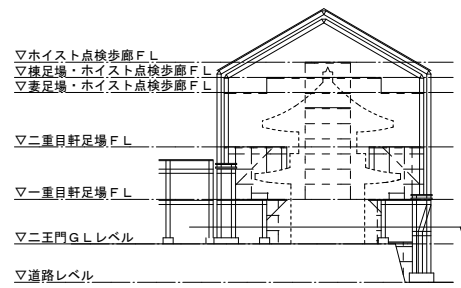
完成図



-  床張り範囲(足場板+構造用合板)を示す
(積載荷重150kg/m²)
-  コンクリート金鍍仕上を示す
-  敷き鉄板敷きを示す



-  床張り範囲(足場板+構造用合板)を示す
(積載荷重150kg/m²)

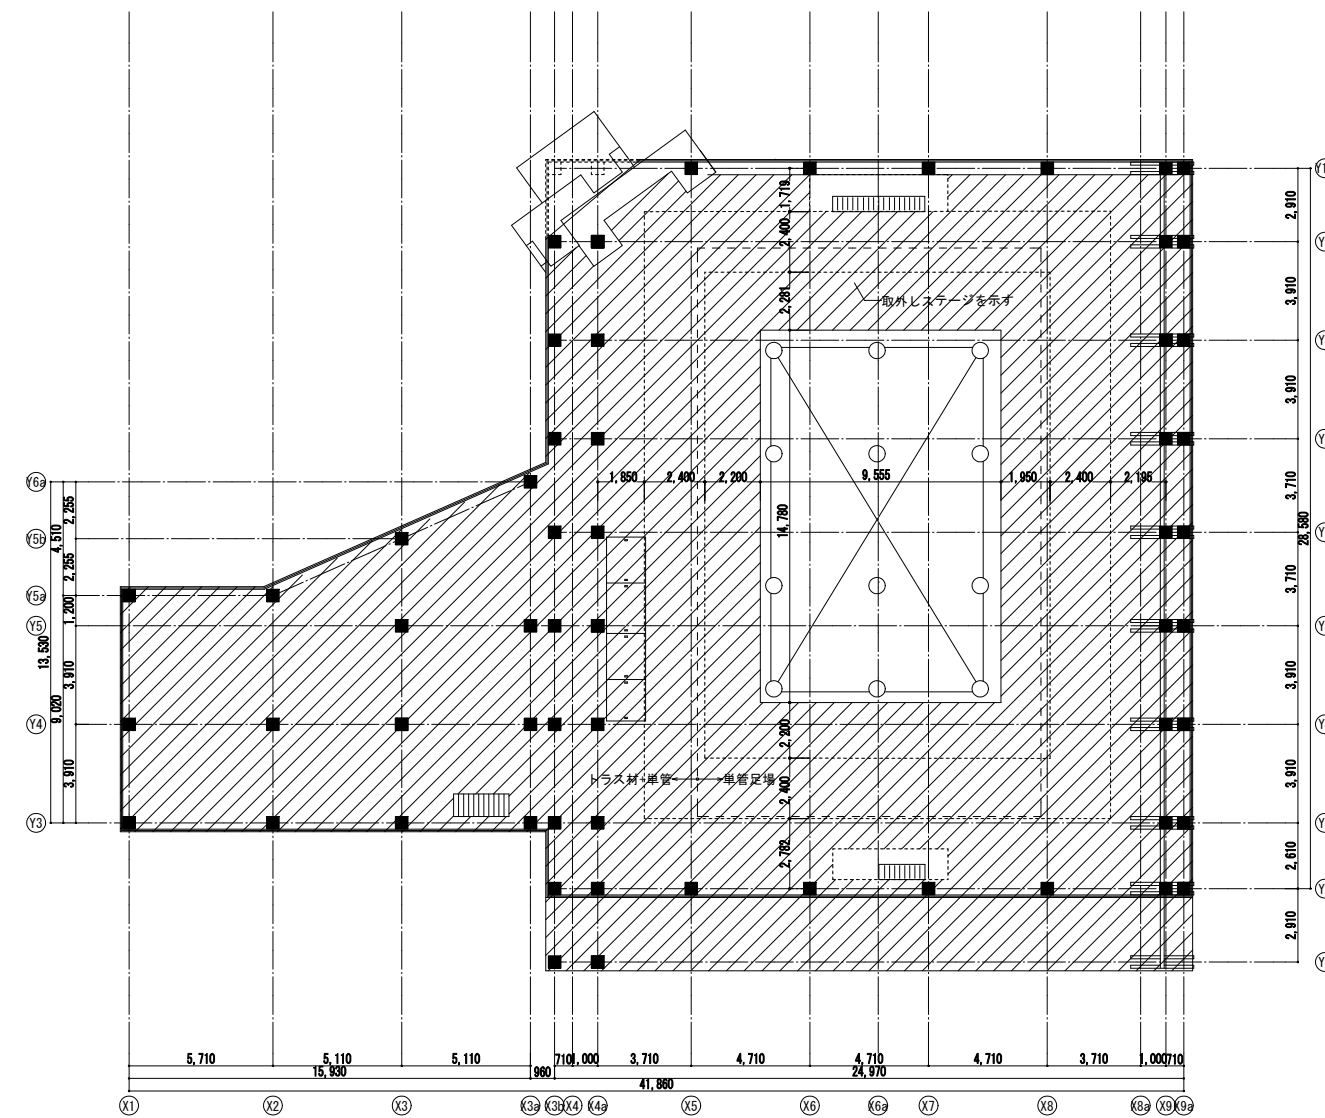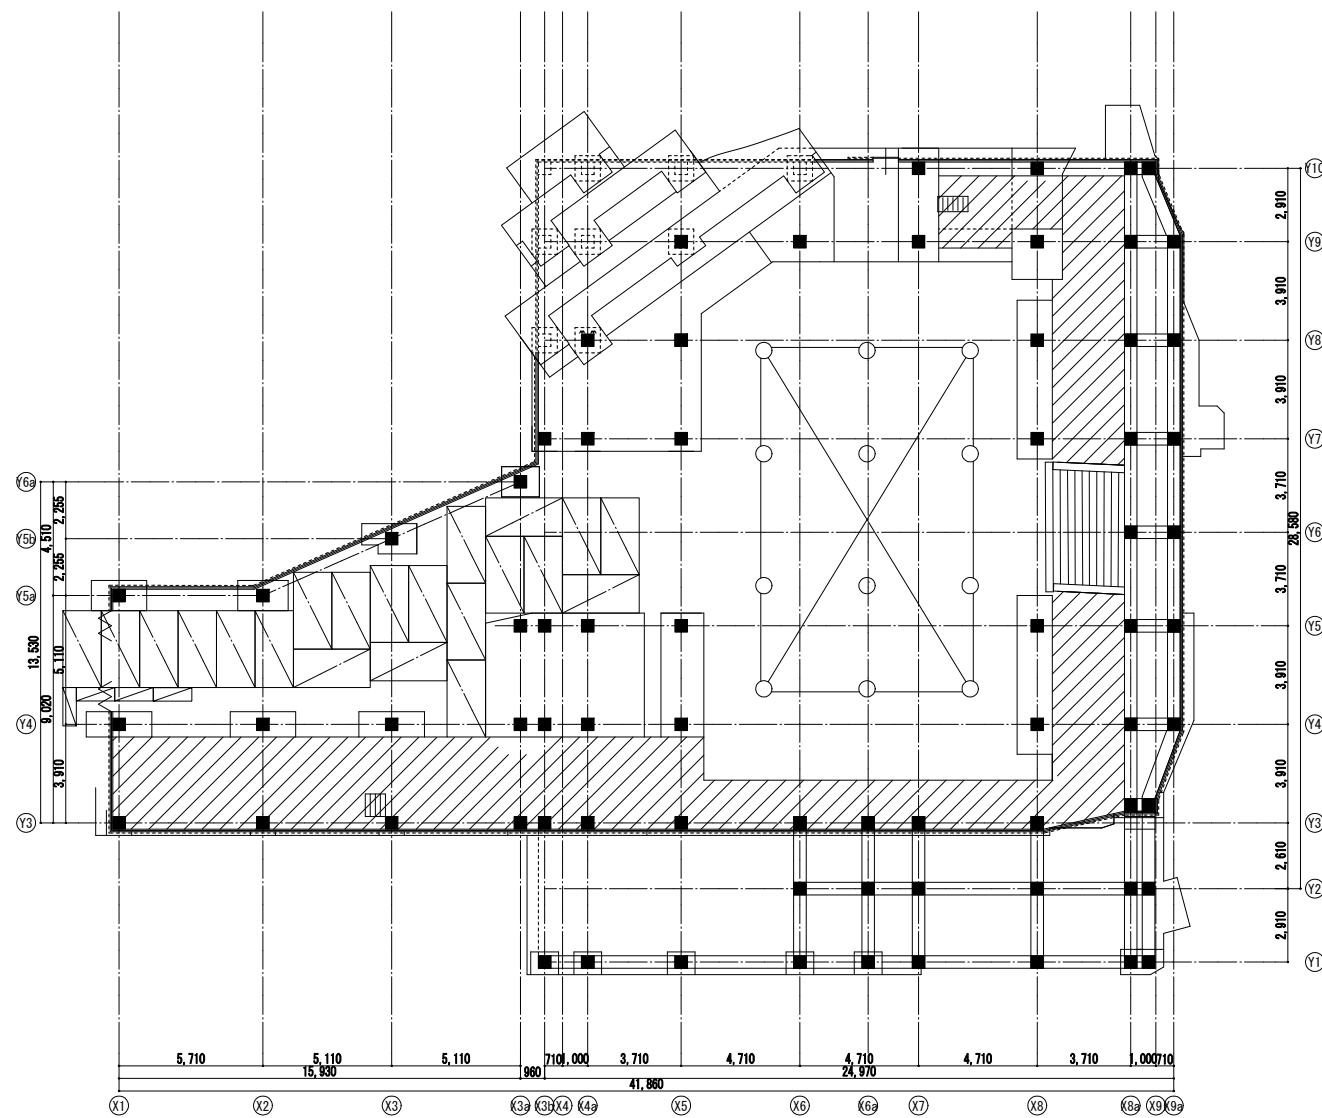



完成図

本完成図は、完成建物の基本情報を記載したものです。工事に際して作成された施工図等の詳細情報と合わせてご利用ください。



名称 国宝金峯山寺二王門素屋根建設工事
図名 床伏図1

縮尺 1/150 (A1)
1/300 (A3)
No. 意匠
A-26



素屋根3階床伏図

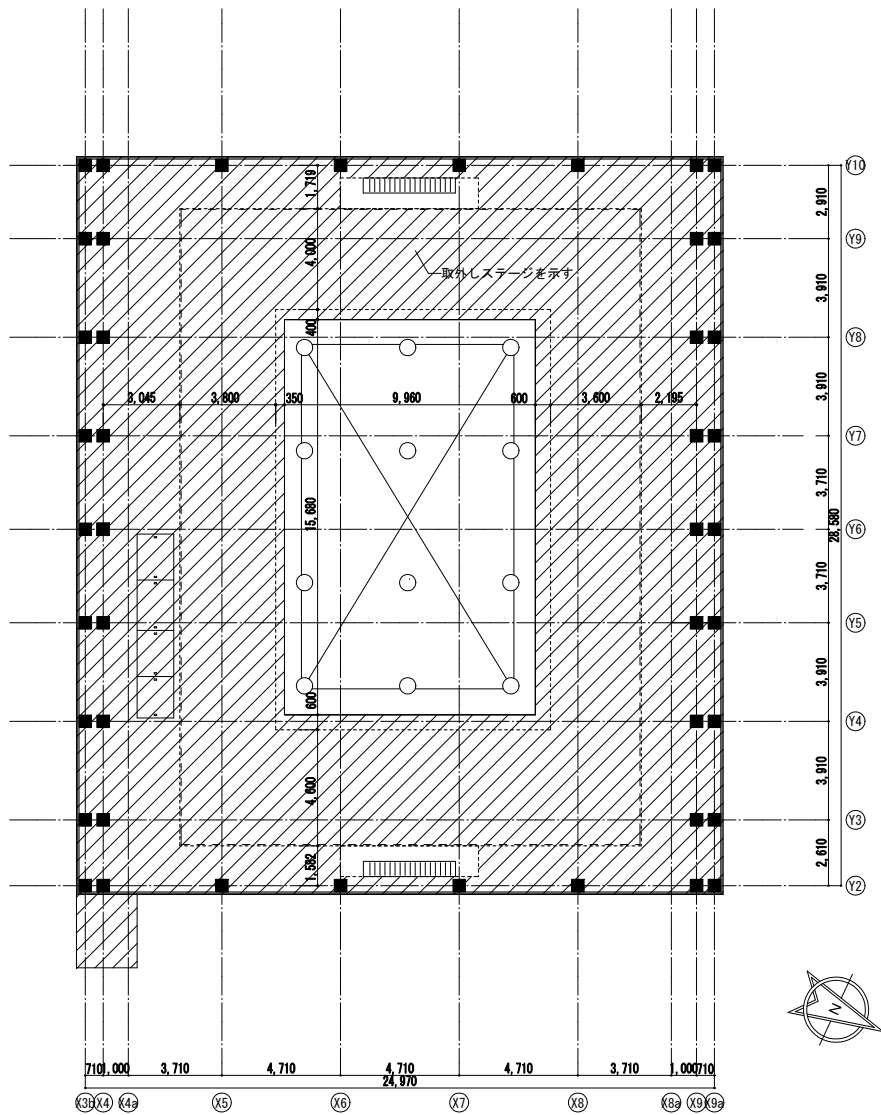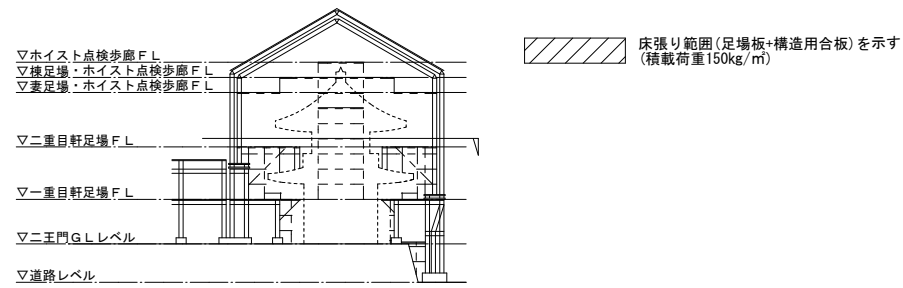

素屋根妻足場床伏図

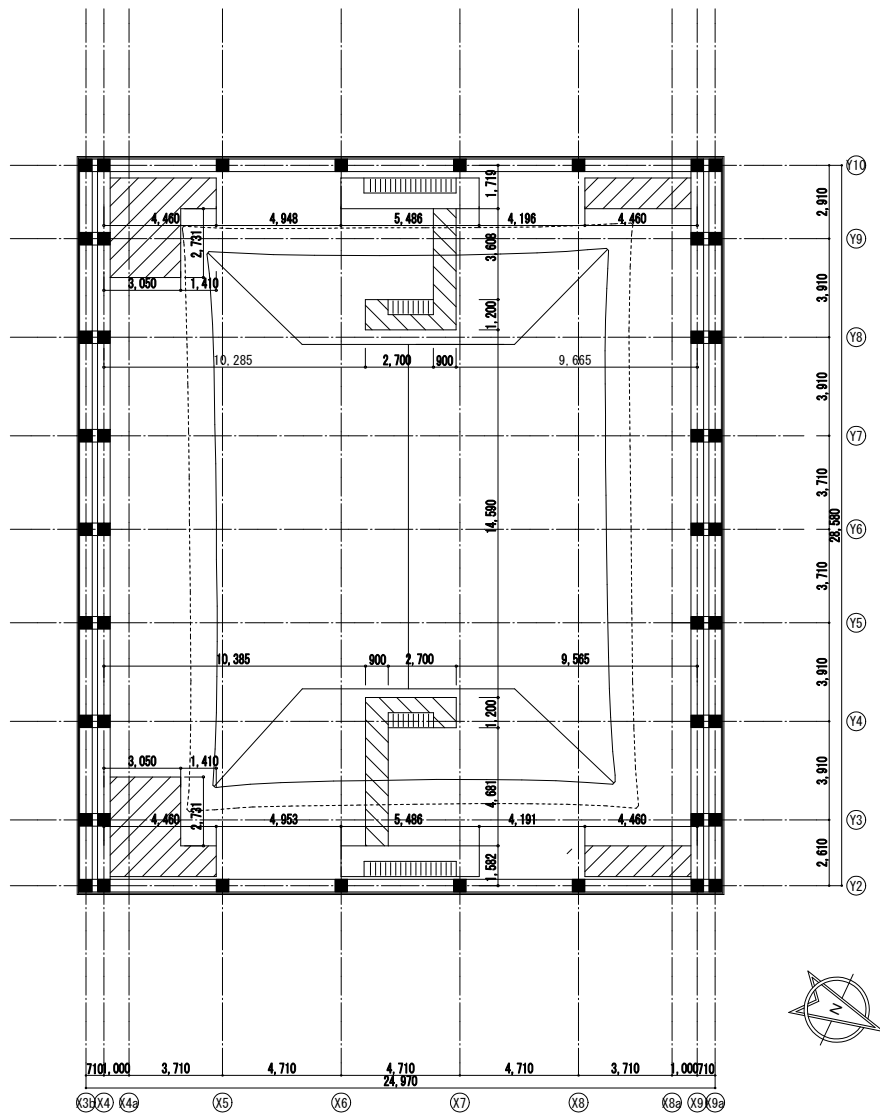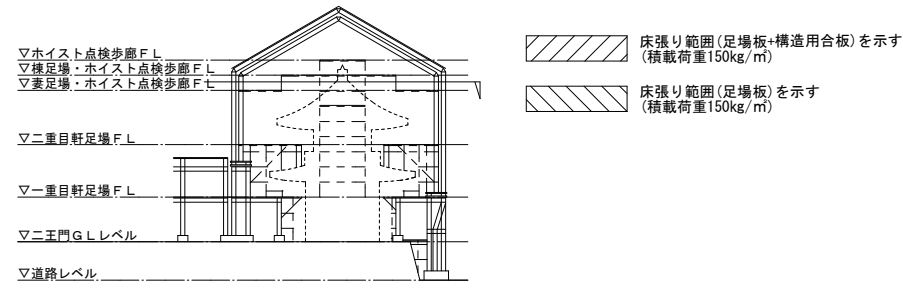

素屋根棟足場床伏図




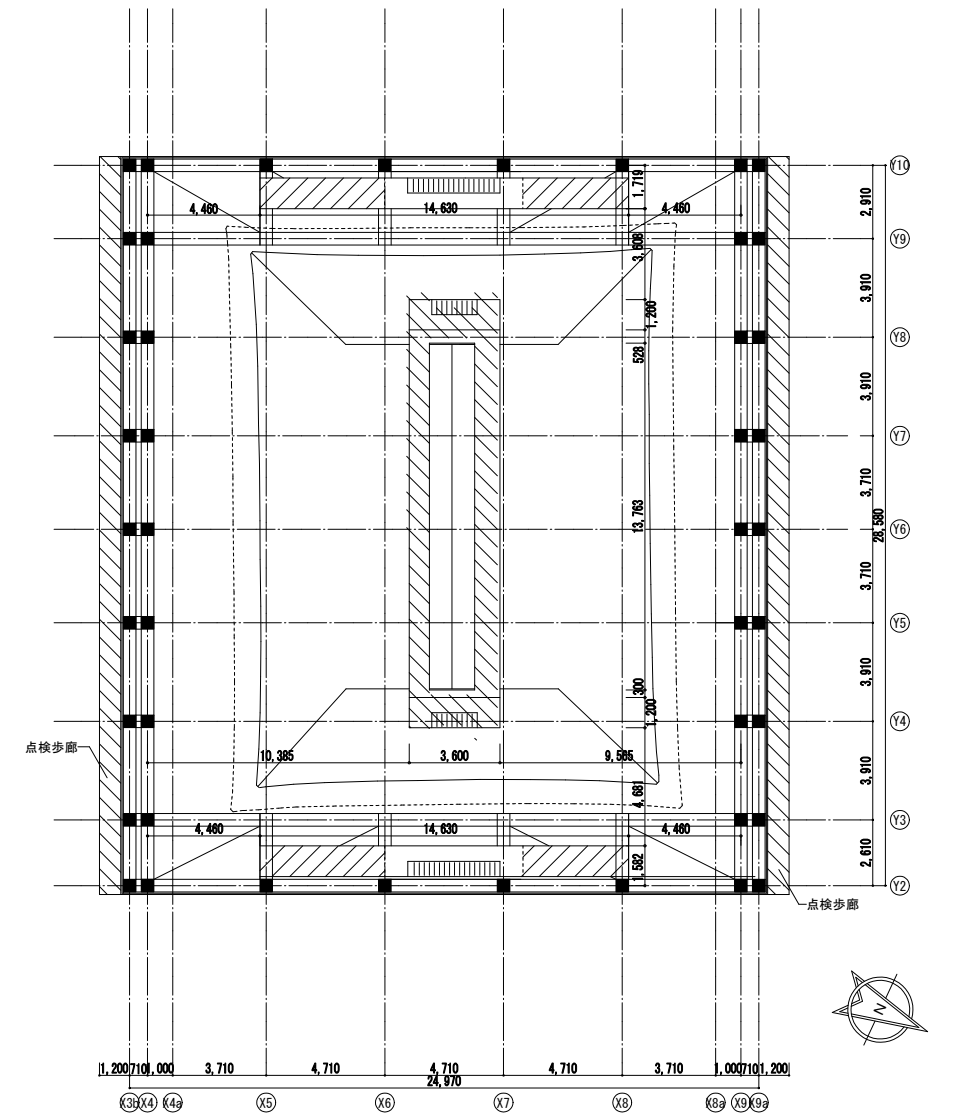
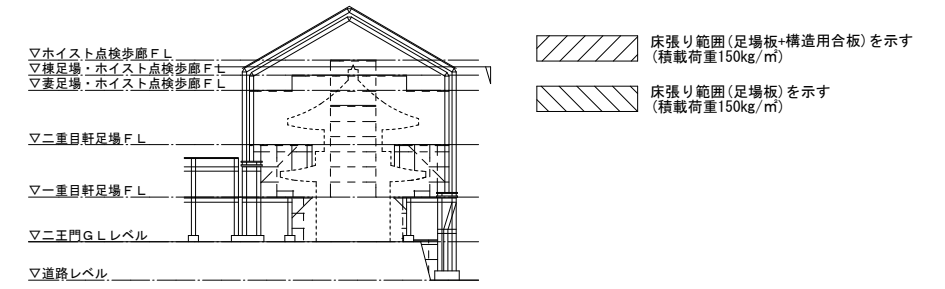


本完成図は、完成建物の基本情報を記載したものです。工事に際して作成された施工図等の詳細情報と合わせてご利用ください。

名称 国宝金峯山寺二王門素屋根建設工事
図名 床伏図2

縮尺 1/150 (A1)
1/300 (A3)
No. 意匠 A-27

完成図

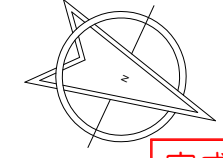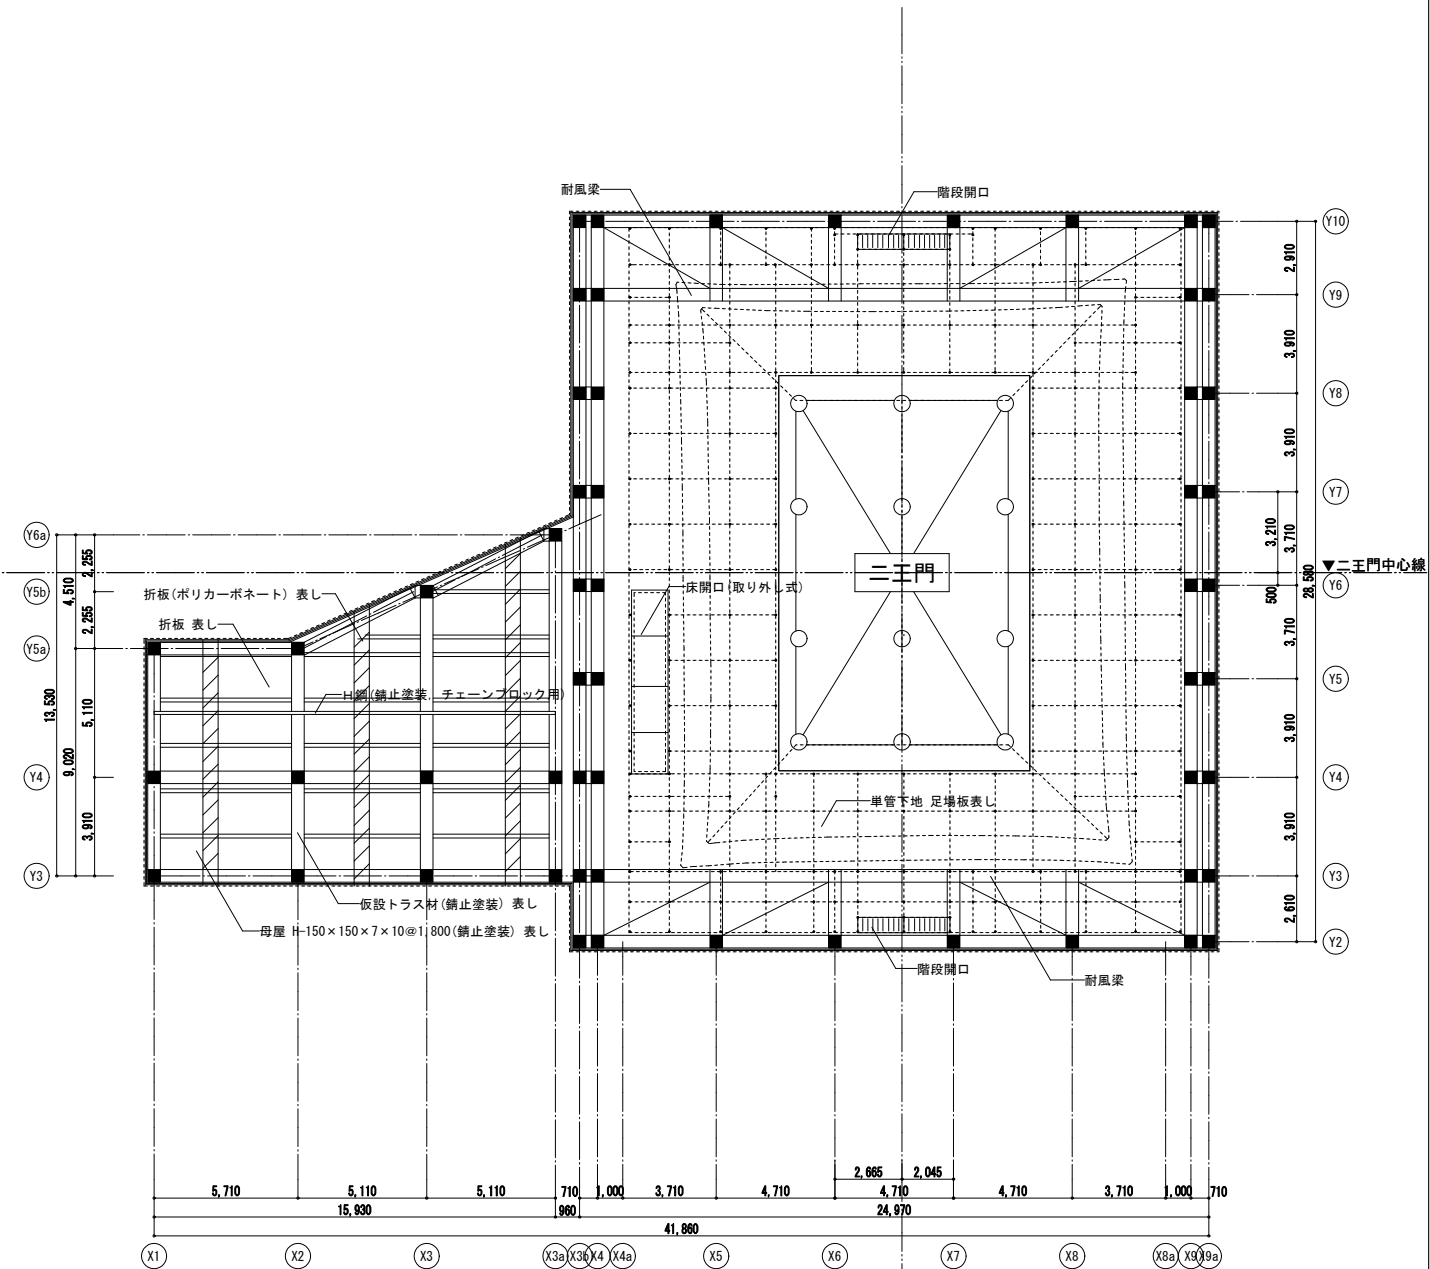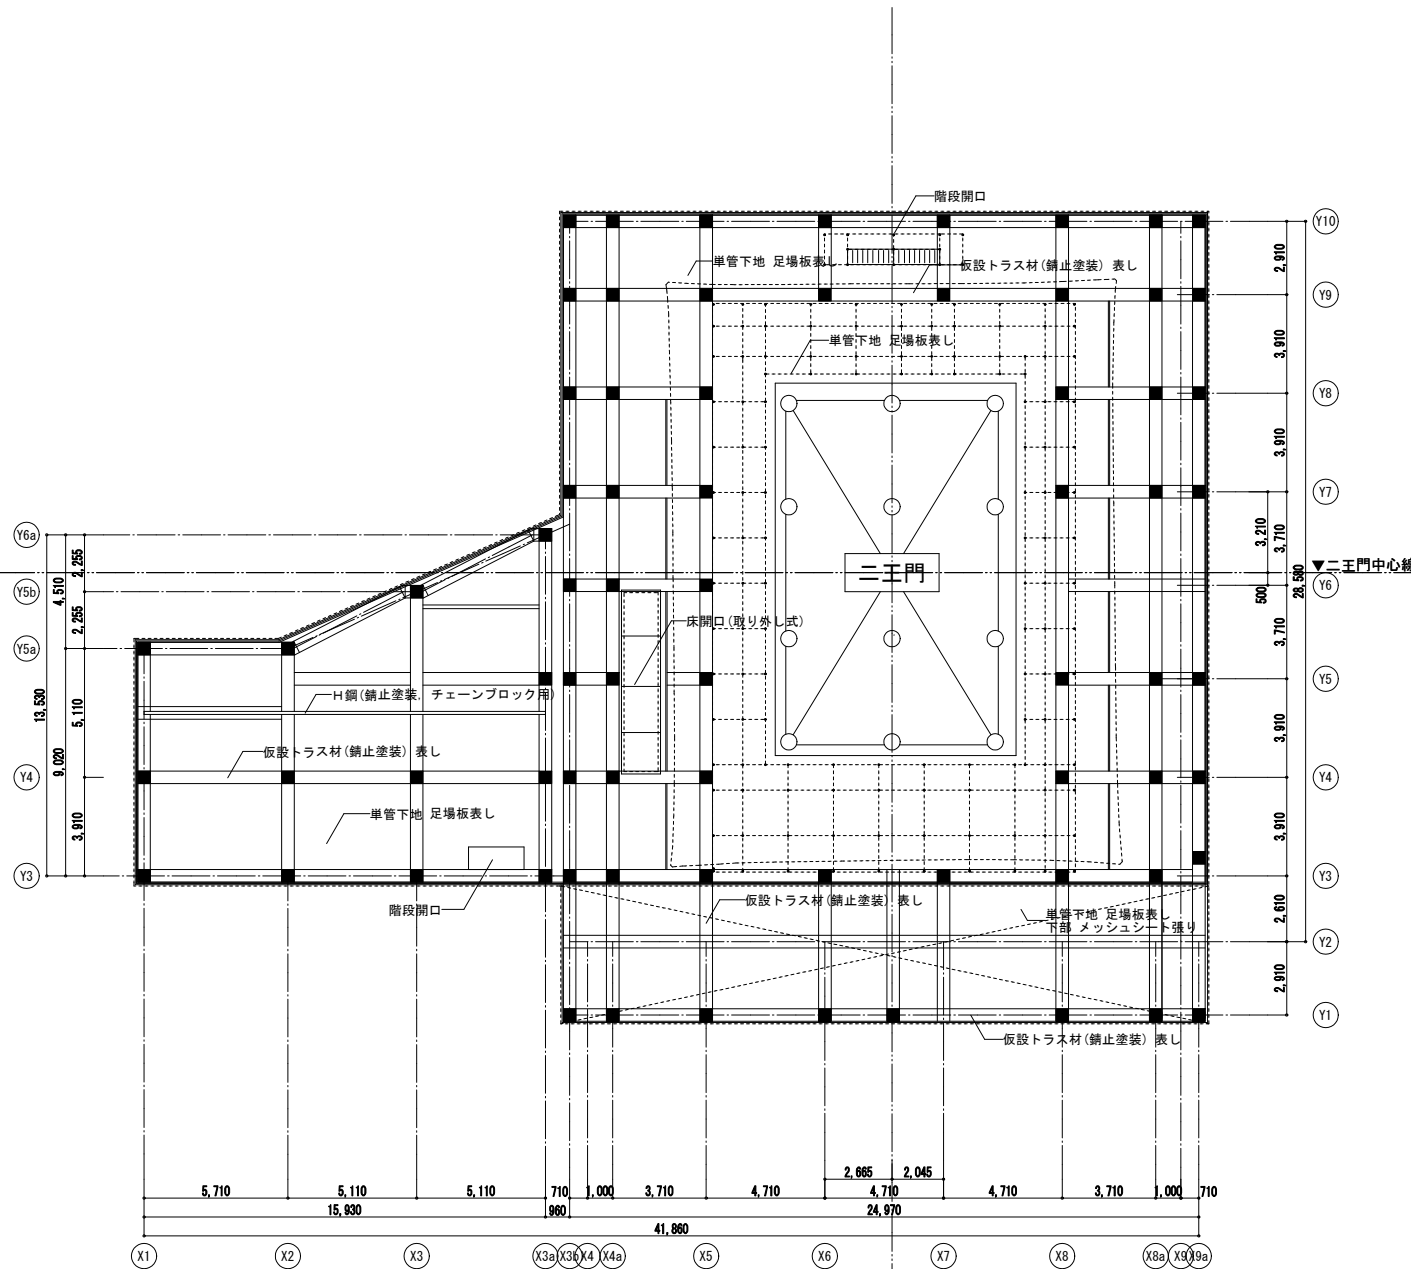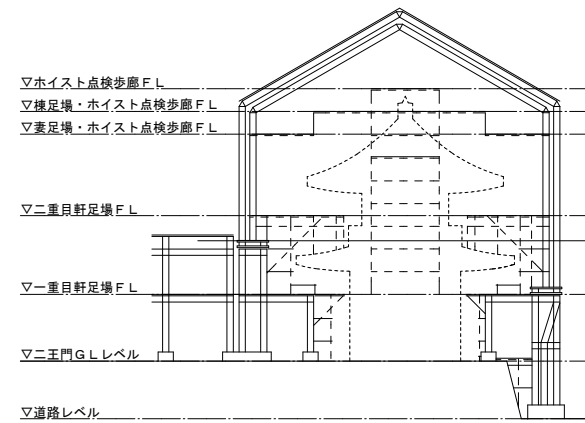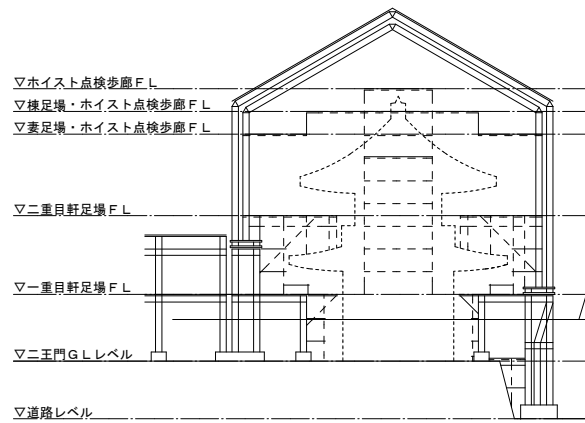






完成図

本完成図は、完成建物の基本情報を記載したものです。工事に際して作成された施工図等の詳細情報と合わせてご利用ください。

名称 国宝金峯山寺二王門素屋根建設工事

図名 天井伏図 1

縮尺 1/150 (A1)
1/300 (A3)
No. 意匠 A-28

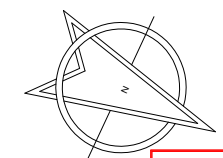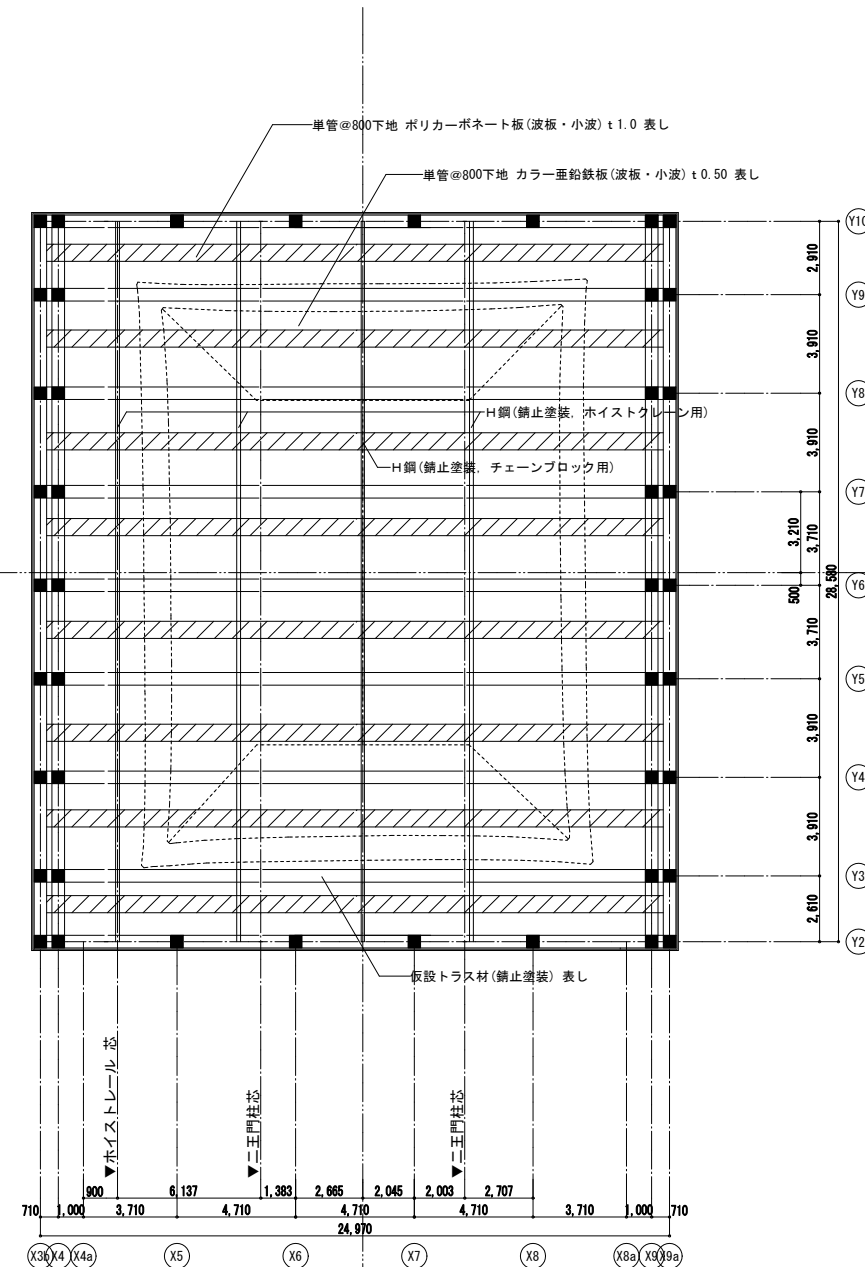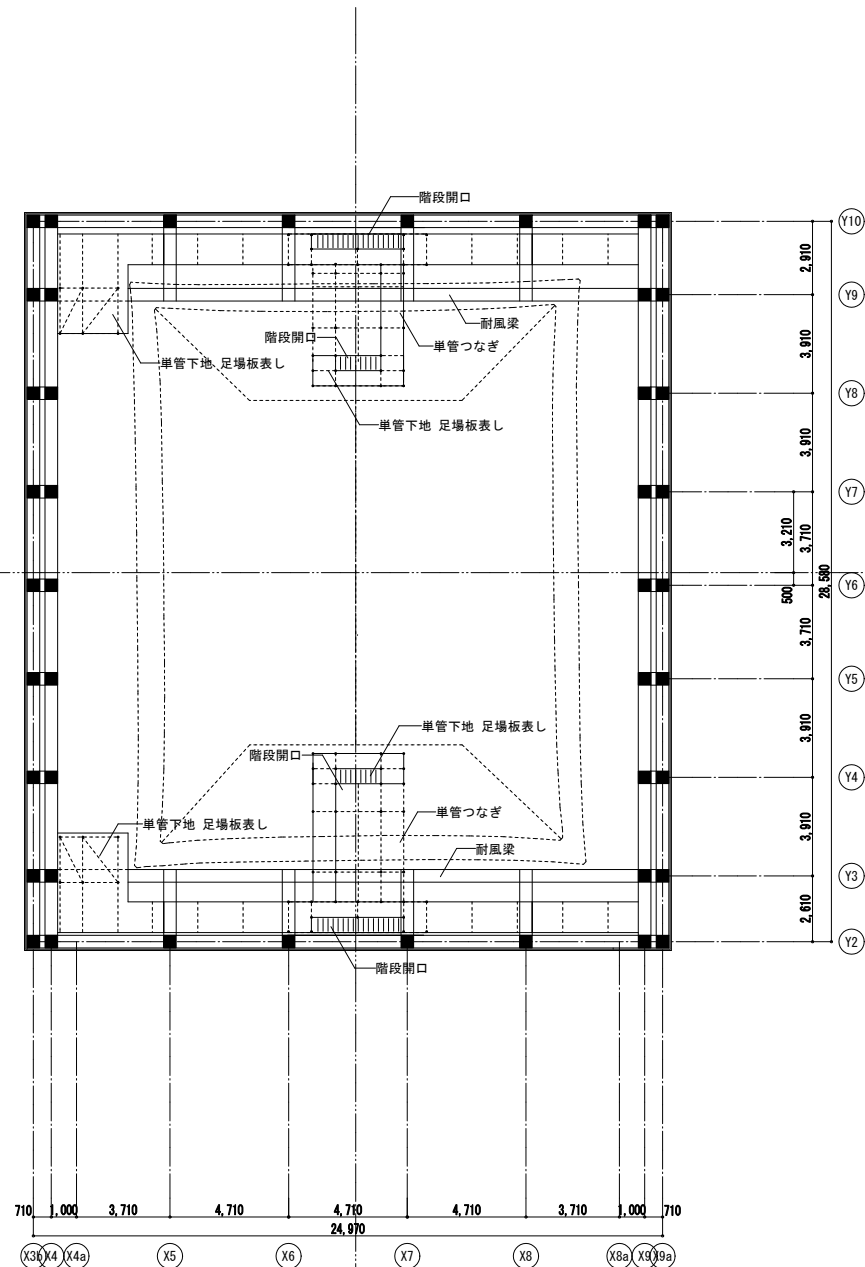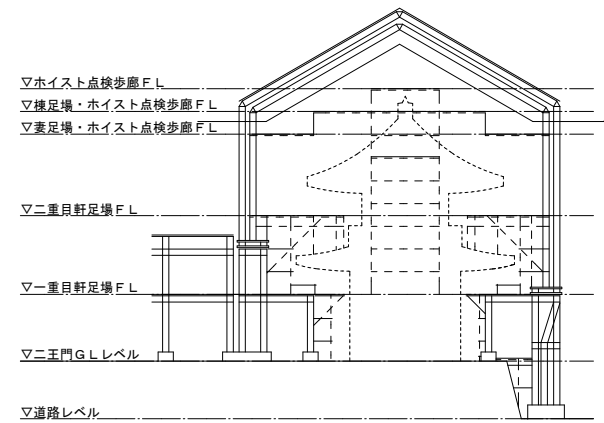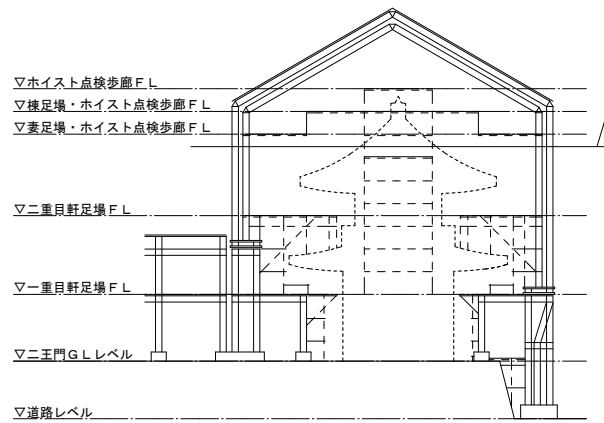


完成図

本完成図は、完成建物の基本情報を記載したものです。工事に際して作成された施工図等の詳細情報と合わせてご利用ください。

名称 国宝金峯山寺二王門素屋根建設工事
 図名 天井伏図 2







縮尺 1/150 (A1)
 1/300 (A3)
 No. 意匠 A-29

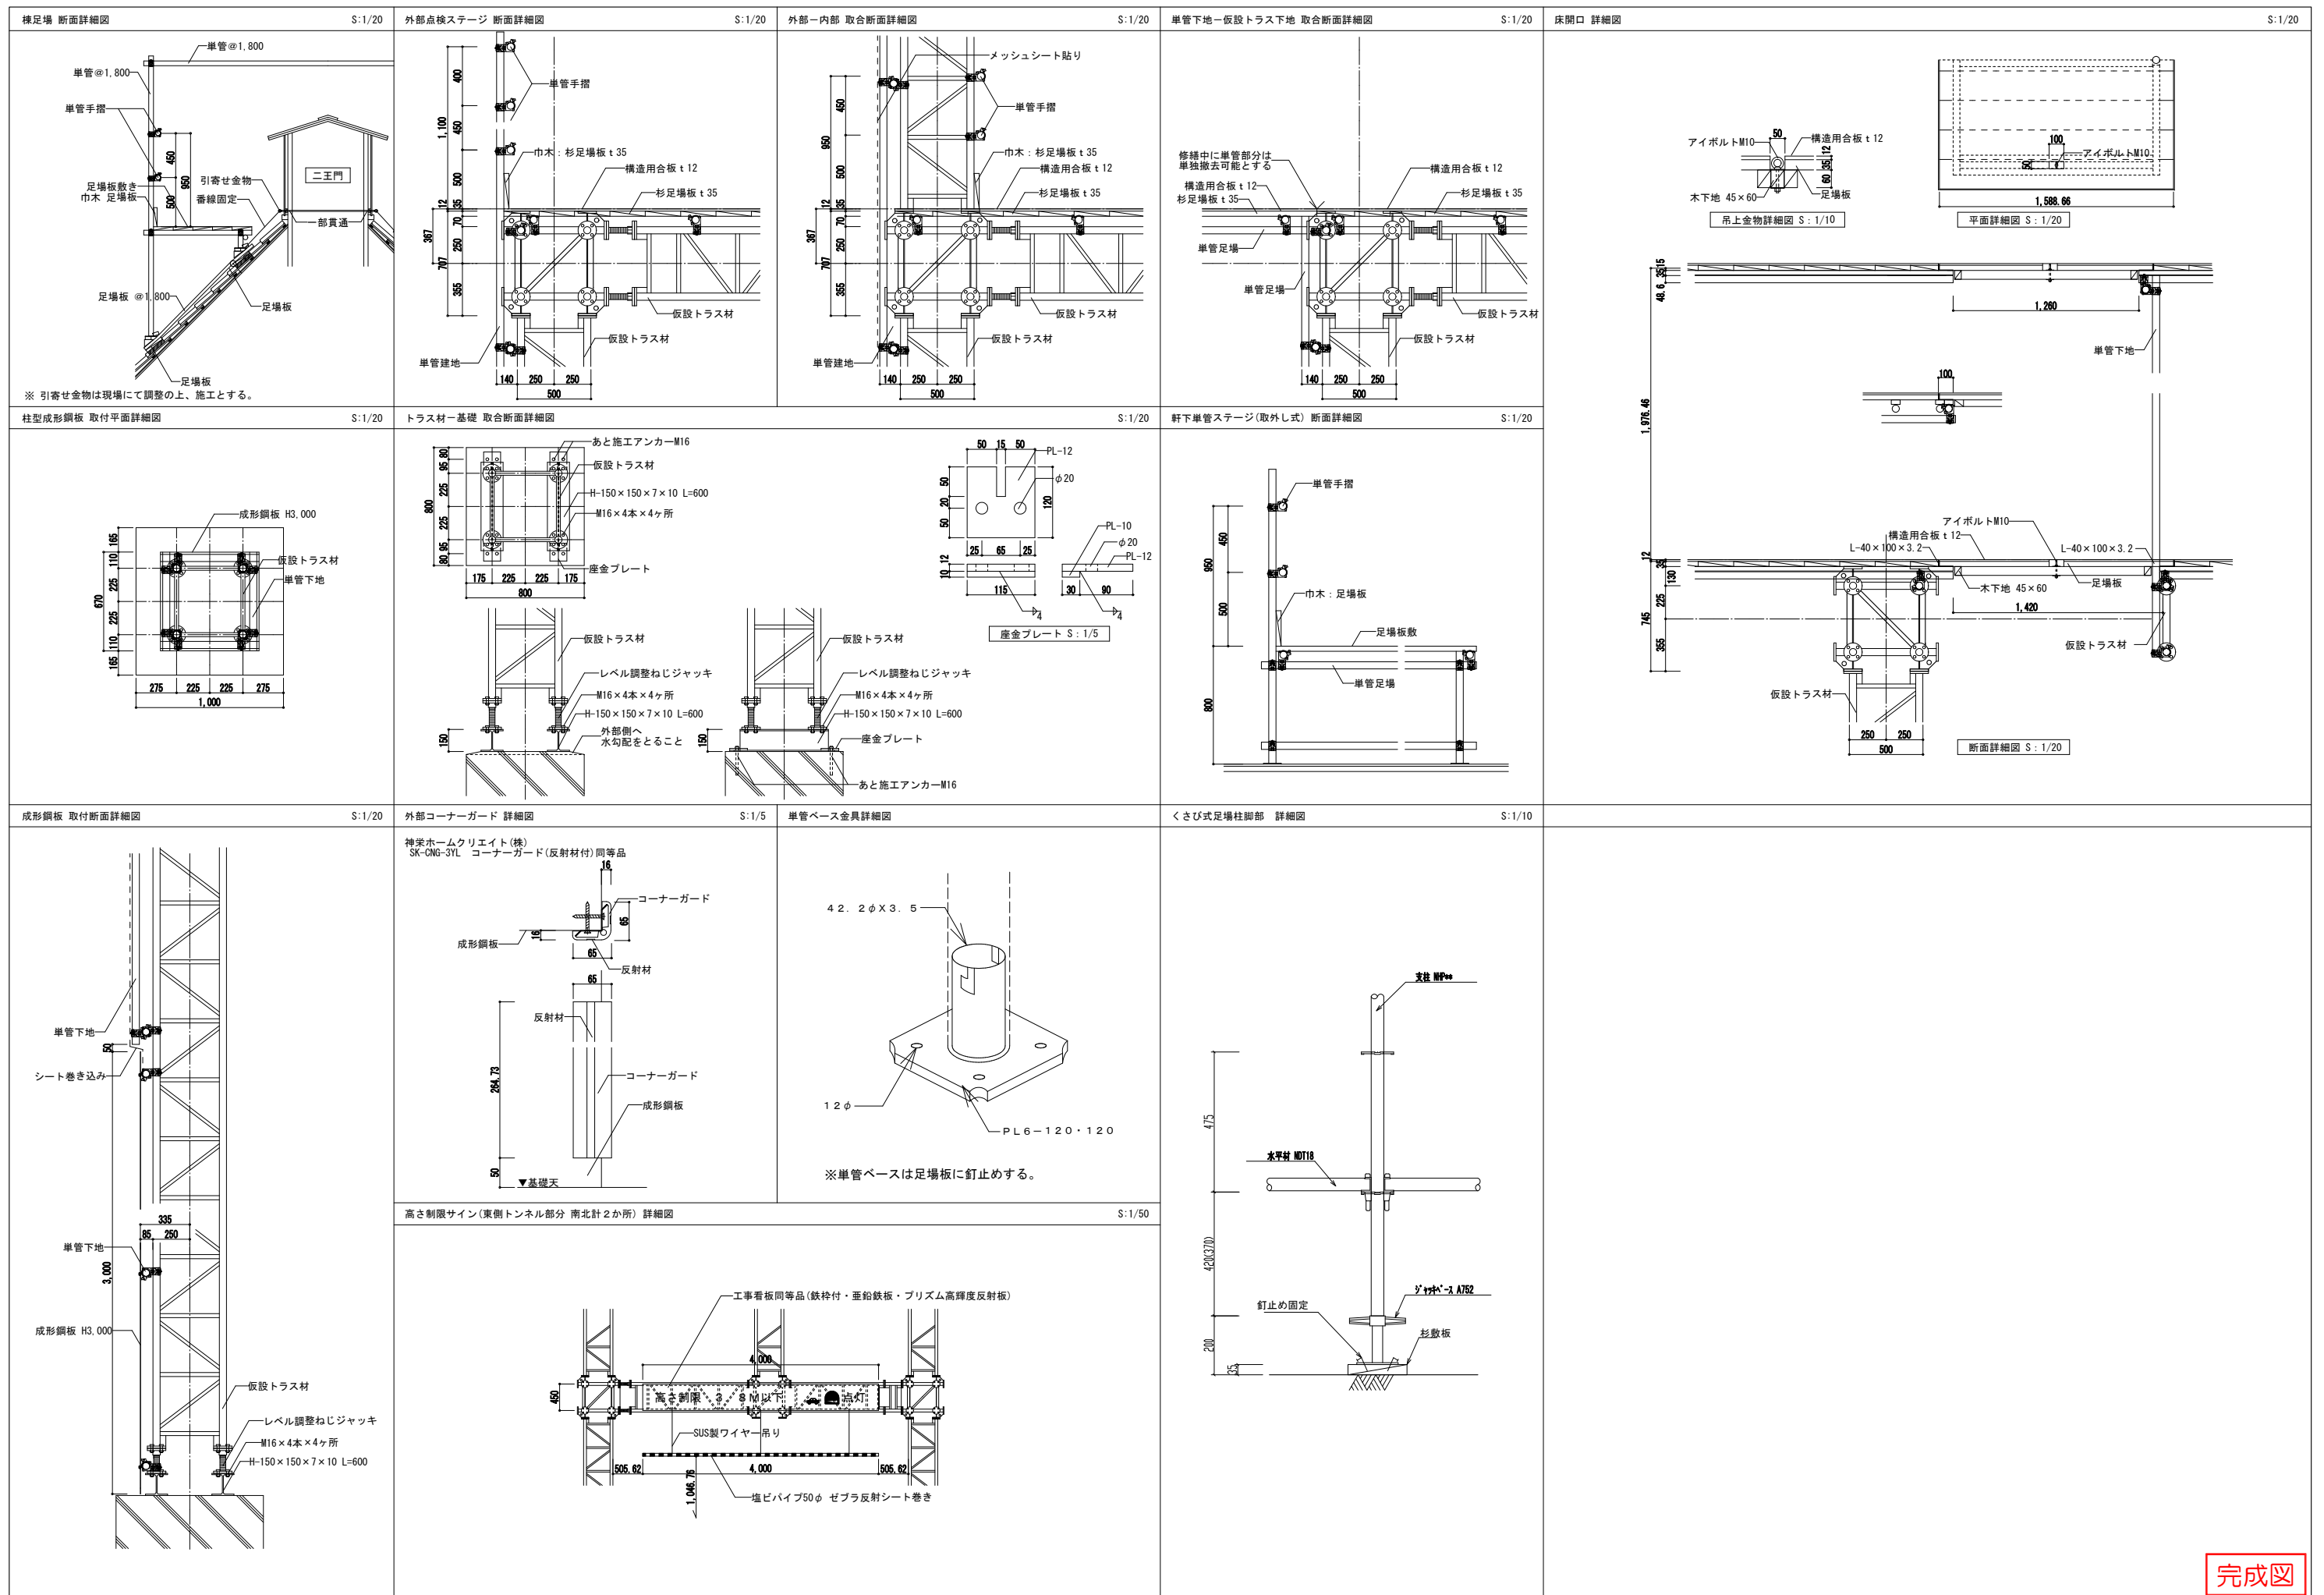

本完成図は、完成建物の基本情報を記載したものです。工事に際して作成された施工図等の詳細情報と合わせてご利用ください。

名称	国宝金峯山寺二王門素屋根建設工事	縮尺	1/20 (A1) 1/40 (A3)	No.	意匠 A-30
図名	部分詳細図 1				

 完成図

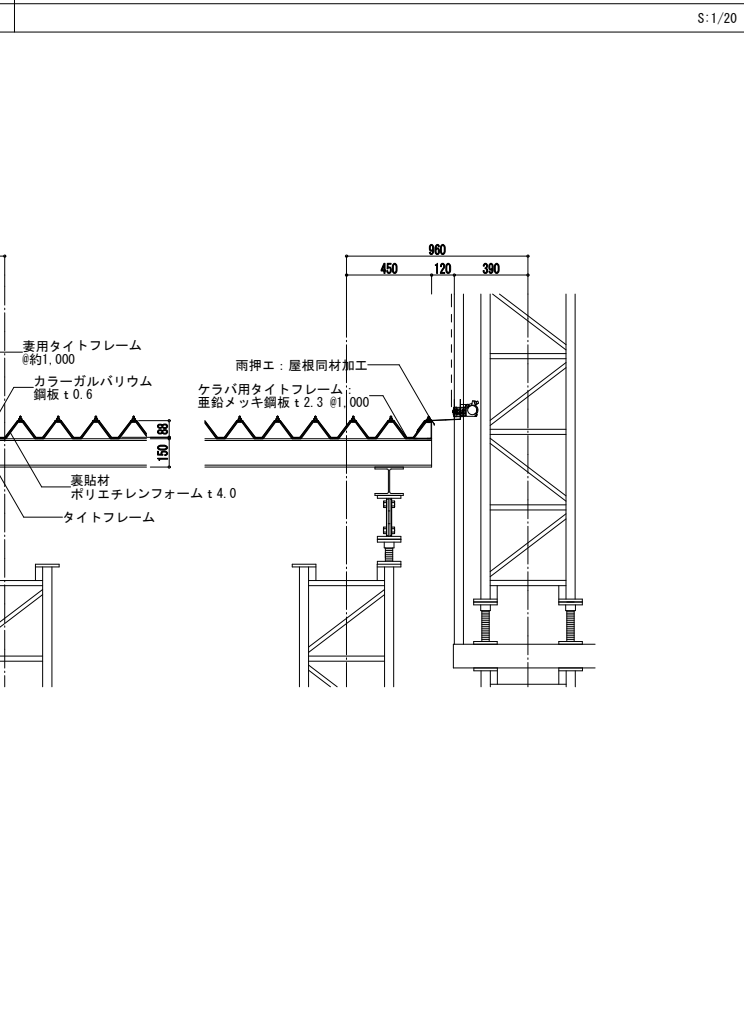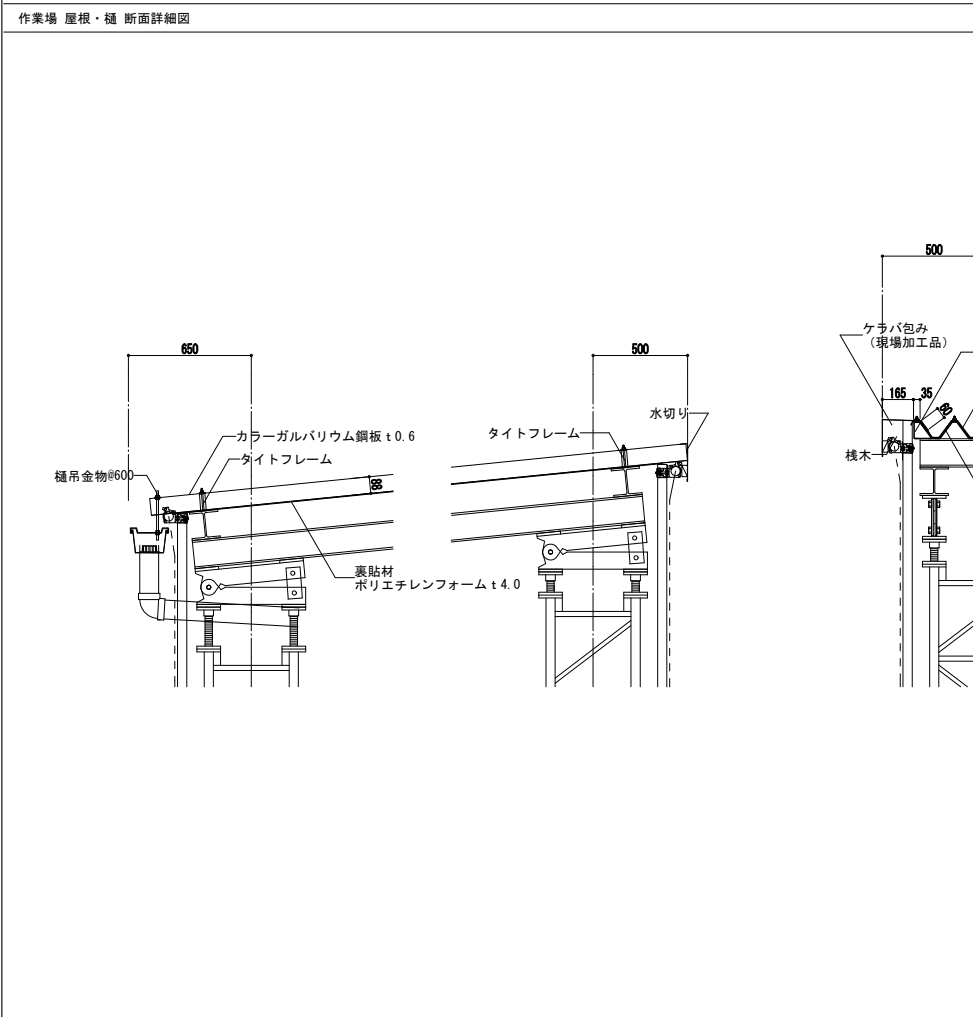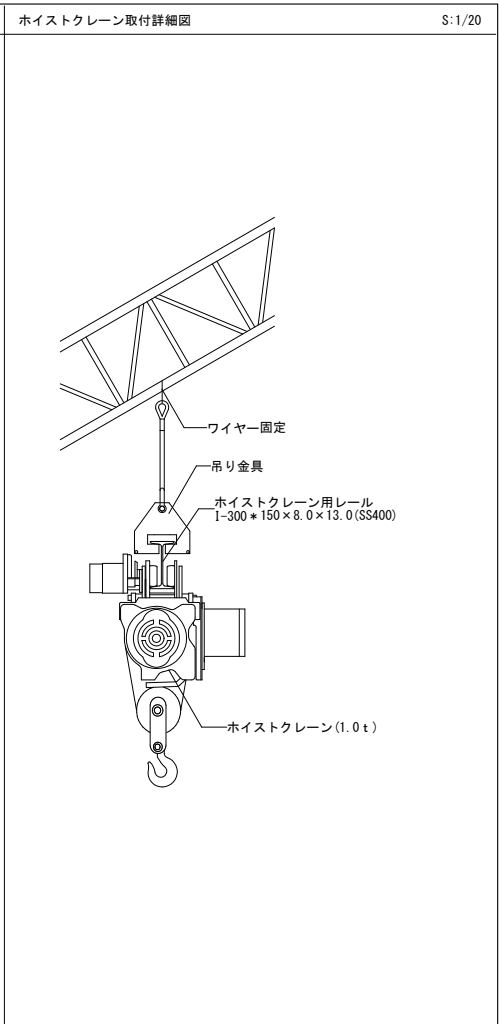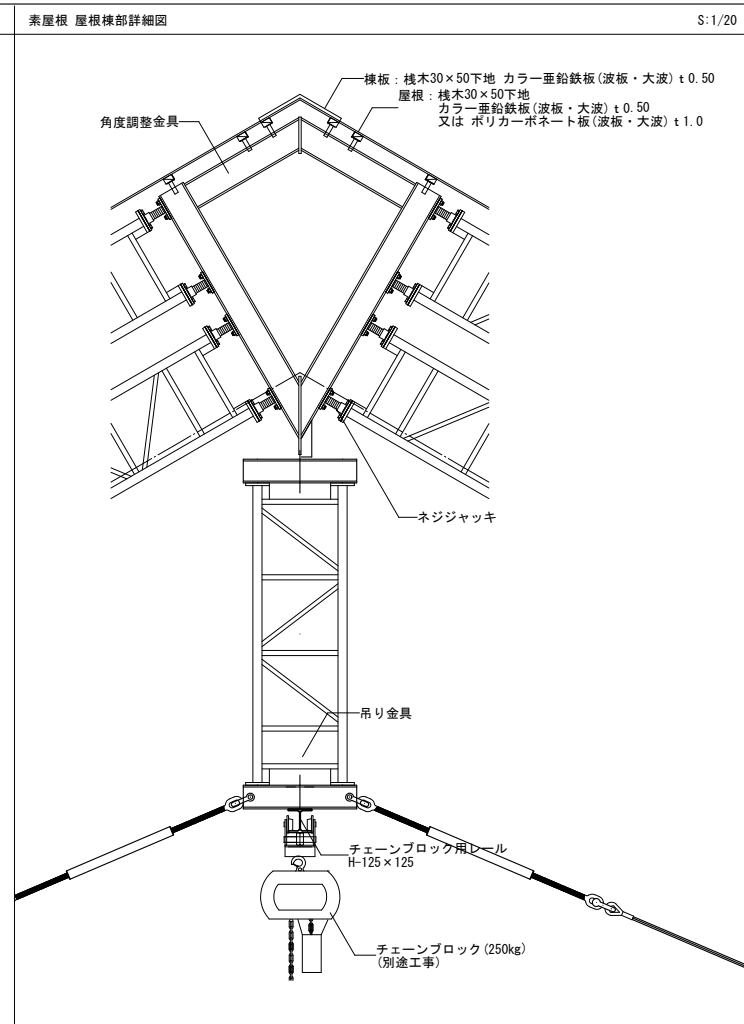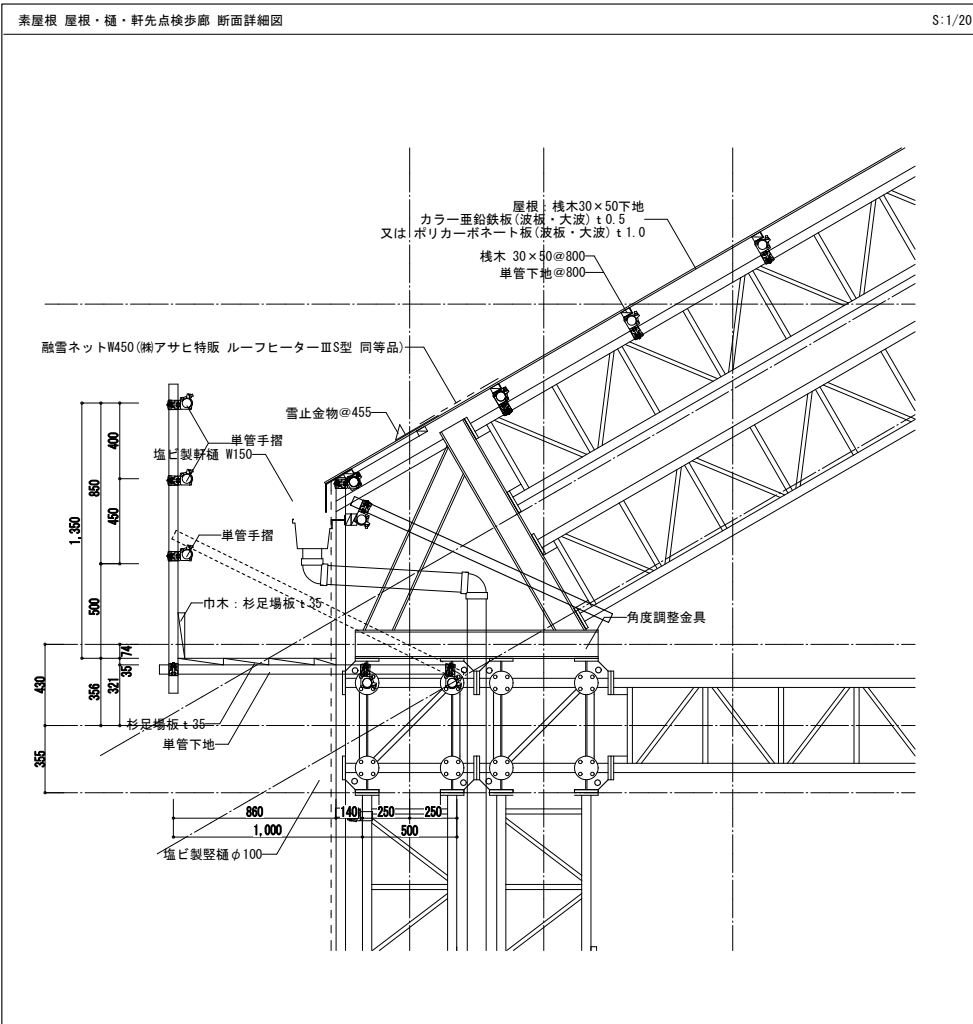











ホイストクレーン詳細図 S:1/10

形式	NHE1. CKHAZ4-CB	
定格荷重	1000 kg	
揚程	19 m	
ワイヤロープ	素組ワイヤロープ 4xφ(30) 1層 8mm 2本組	
巻上速度	m/s	50H# 0.125
	m/min	60H# 0.150
巻上電動機	50H#	7.5
	60H#	9.0
巻上電動機	50H#	3.3kW 4F
	60H#	4.0kW 4F
巻上電動機	50H#	定速 40%ED 240回/h
	60H#	定速 40%ED 240回/h
横行速度	m/s	50H# 0.300
	m/min	60H# 0.350
横行電動機	50H#	18
	60H#	21
横行電動機	50H#	0.34 kW 4p
	60H#	0.4 kW 4p
横行電動機	50H#	定速 25%ED 150回/h
	60H#	定速 25%ED 150回/h
等級	D	
フック質量	18 kg	
電圧	3相 200V50/60Hz (220V)	
概略質量	290 kg	
適用レール	-	
備考	*食部等3ヶ所における表示。(JISC9620) 鋼製鋼材 (クレーン用) 付	
ドラム・シープ径	D1: 240mm D2: 232mm	

尺度	製図担当	検図承認	納入先	廠
1:20	田島 波多野 坂本 田中			電気ホイスト
日付	2021.12.01		名称	NHE1. CKHAZ4-CB
製図者: 田島 波多野 坂本 田中				

完成図

※ 解体時コンクリート塊が、1 t 程度となるように配置すること。また解体時にワイヤソー等で解体可能となるように配置すること。

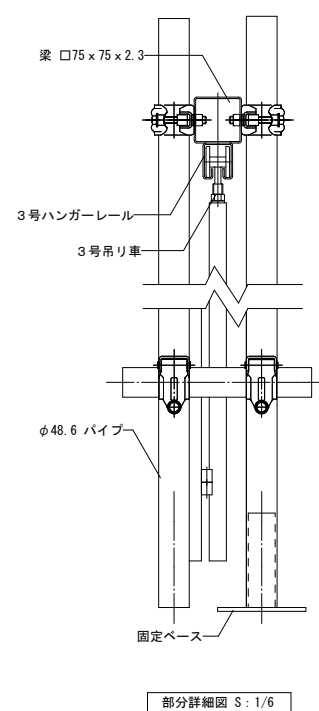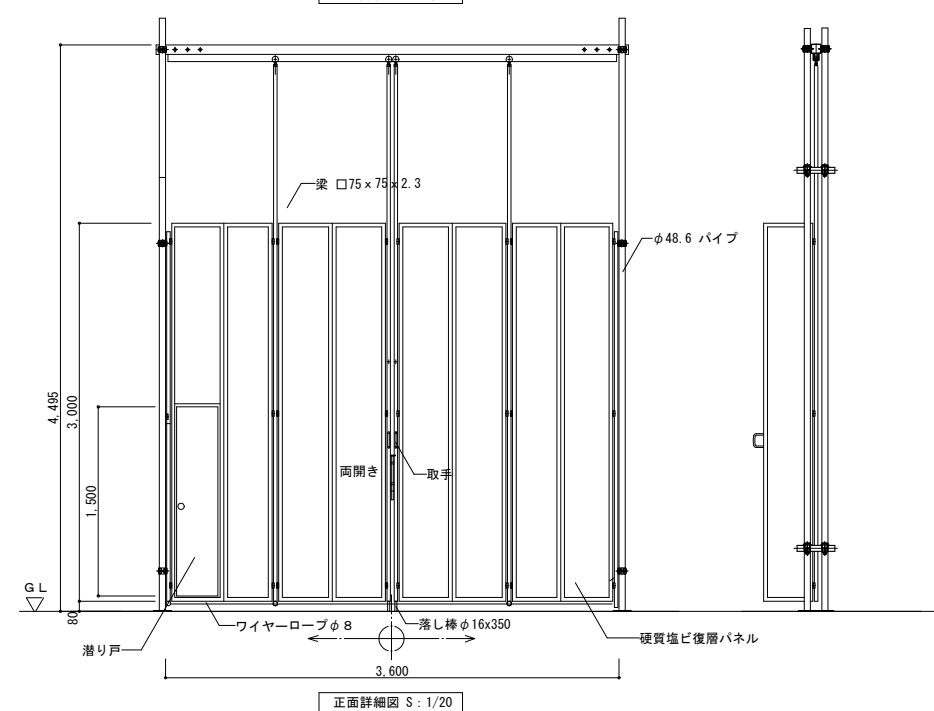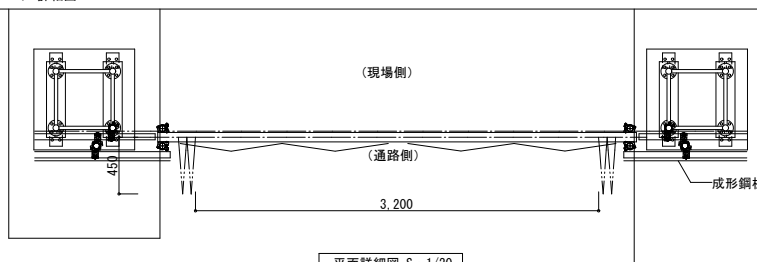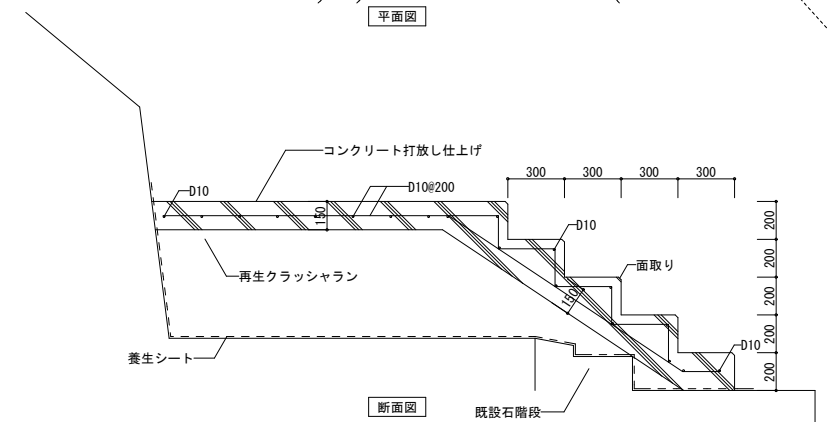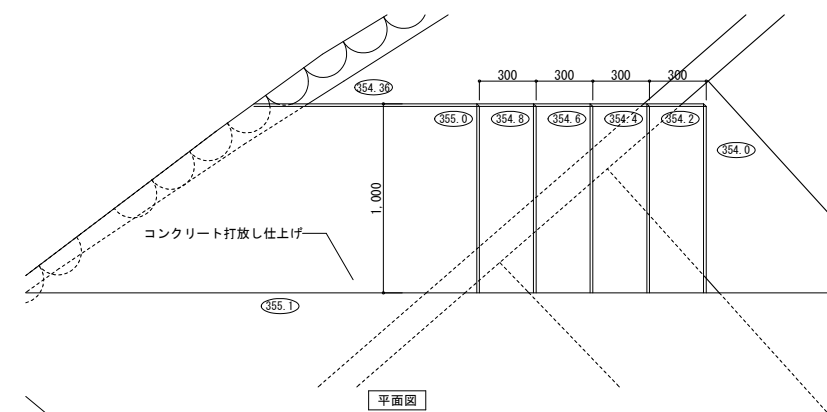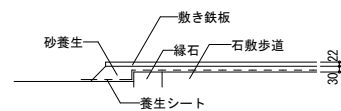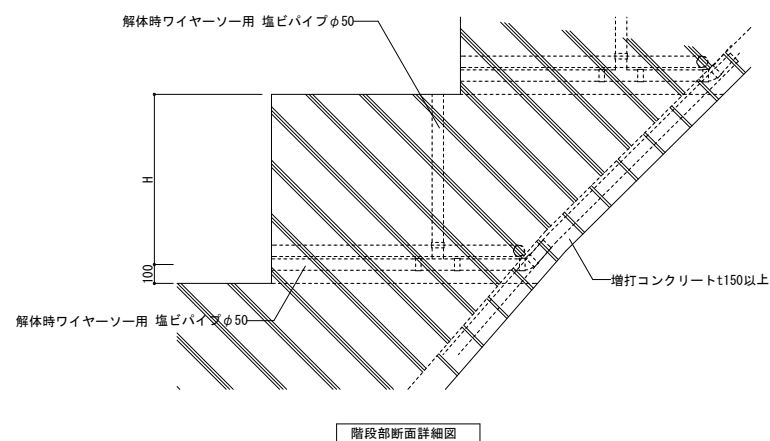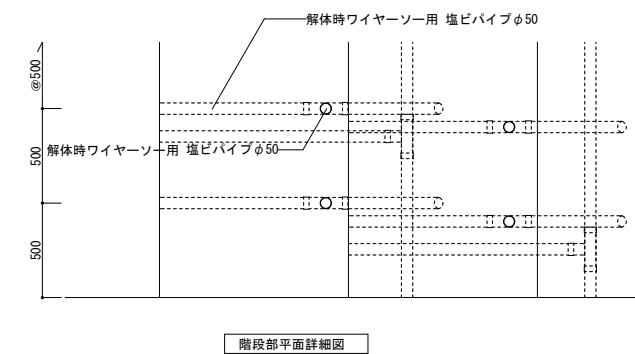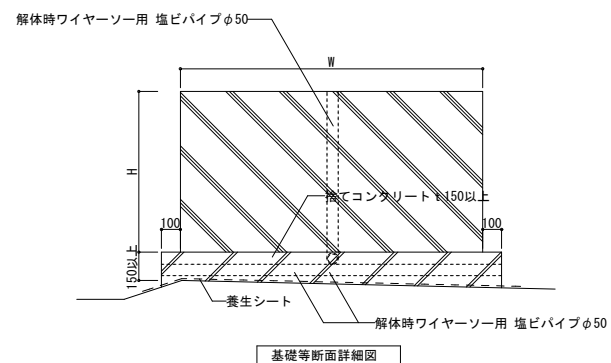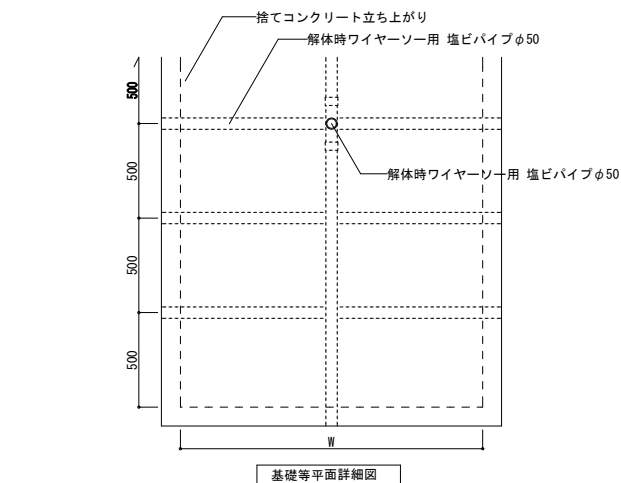

完成図

本完成図は、完成建物の基本情報を記載したものです。工事に際して作成された施工図等の詳細情報と合わせてご利用ください。

名称 国宝金峯山寺二王門素屋根建設工事

縮尺

No.

図名 部分詳細図 3


1/20 (A1)
1/40 (A3)

意匠
A-32


記号	対象物	撤去内容	改修内容	将来素屋根撤去時予定(別途)	備考	記号	対象物	撤去内容	改修内容	将来素屋根撤去時予定(別途)	備考	記号	対象物	撤去内容	改修内容	将来素屋根撤去時予定(別途)	備考	
1	落下防止柵 1	存置	一部改修	一部復旧	内部側に単管手摺新設	21	石柵(中)×2カ所	移設	保管	復旧	保管場所②: 脳天大神駐車場	41	側溝(現場打ち)	撤去	新設	撤去		
2	落下防止柵 2	一部撤去	一部改修	一部復旧	木部撤去(鉄部存置)の上、単管手摺取付新設	22	石柵(大)	移設	保管	復旧	保管場所②: 脳天大神駐車場	42	マンホール基礎干渉部	存置	改修	撤去		既設上部に点検用マンホール新設
3	衝突防止ポール	撤去	新設	新設	素屋根期間に別位置に新設	23	木製街灯	撤去		新設		43	雨水枳基礎干渉部	存置	改修	撤去		既設上部に点検用グレーチング等新設
4	カーブミラー	撤去	新設	新設	ミラー新設	24	石碑3	移設	保管	復旧	保管場所①: 吉野山ふるさとセンター空地							
5	落下防止柵 3	存置	一部改修	一部復旧	単管手摺取付新設	25	石碑4	存置	一部養生									
6	標識(駐車禁止)	撤去		復旧	素屋根期間に不要	26	石碑5	存置										
7	サイン1	撤去				27	石碑6	存置										
8	サイン2	撤去				28	石碑7	存置										
9	チェーン柵	存置			石部干渉箇所とチェーンのみ撤去	29	ホース格納箱	存置										
10	まわし車	存置				30	掲示板(寄進者御芳名)	撤去		新設								
11	サイン3	存置				31	掲示板(奉賛企業)	撤去		新設								
12	灯籠	存置				32	掲示板(年表)	存置										
13	石碑1	移設	保管	復旧	保管場所①: 吉野山ふるさとセンター空地	33	排水管目隠し	移設	保管	新設	保管場所①: 吉野山ふるさとセンター空地							
14	石碑2	存置				34	バス停	移設	復旧		施工者が協議の上、移設							
15	格納箱	移設	移設	復旧	基礎は存置、上部のみ移設(基礎新設)	35	電柱	存置										
16	サイン4	移設	保管	復旧	保管場所②: 脳天大神駐車場	36	拡声器	存置										
17	侵入防止柵 1	撤去		新設		37	標識(駐車禁止)	存置										
18	侵入防止柵 2	撤去		新設		38	標識(駐車禁止)	存置										
19	サイン5	移設	移設	復旧	銅の鳥居に移設	39	大型カーブミラー	新設	撤去									
20	石柵(小)×125カ所	移設	保管	復旧	保管場所②: 脳天大神駐車場	40	VUφ150 コロガシ	新設	撤去									

※ 保管場所は現場にて監督員と協議の上決定。適宜養生の上、保管する。

※ 移設及び撤去したものは、「将来素屋根撤去時予定(別途)」の欄にあるとおり新設又は復旧できるように位置及び形状を控えておく。

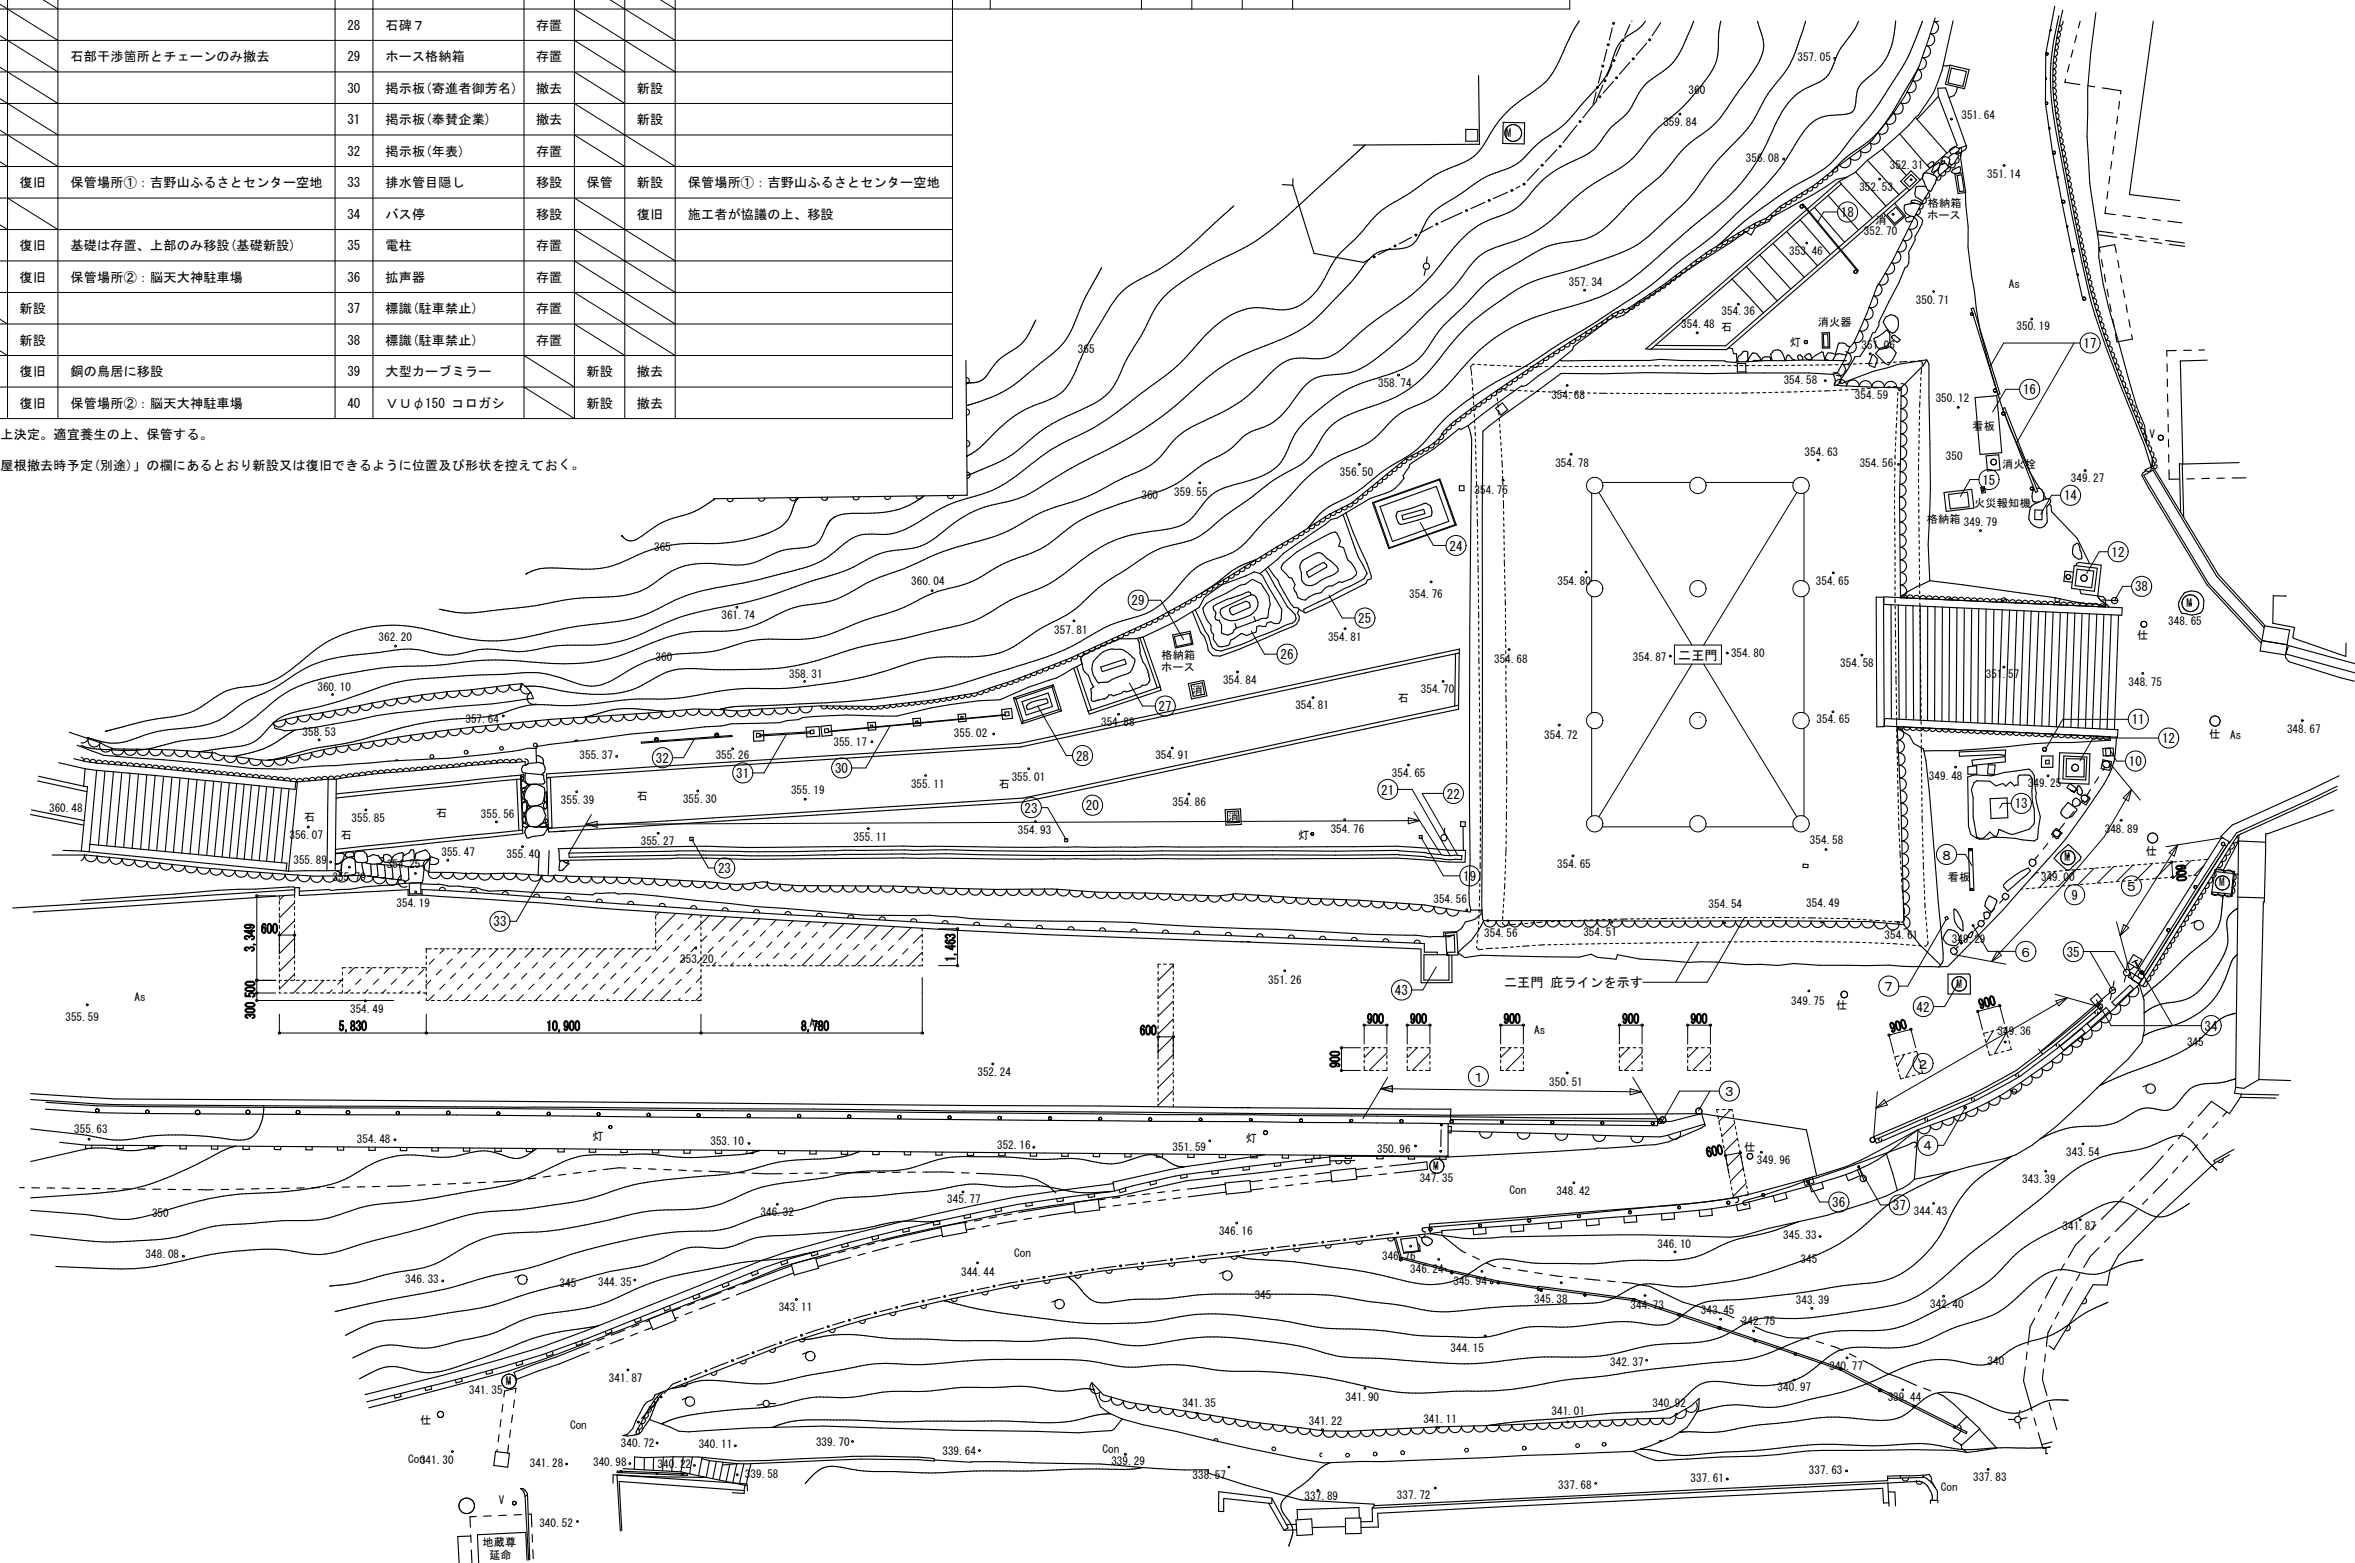

アスファルト舗装撤去範囲を示す(カッター切共)
 擁壁部0.250、杭部0.200、その他表層50

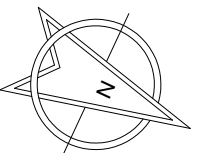

完成図

本完成図は、完成建物の基本情報を記載したものです。工事に際して作成された施工図等の詳細情報と合わせてご利用ください。

名称 国宝金峯山寺二王門素屋根建設工事

図名 外構図(現況撤去)

縮尺

1/150 (A1)
1/300 (A3)


N.O.

意匠
A-34

記号	対象物	撤去内容	改修内容	将来素屋根撤去時予定(別途)	備考	記号	対象物	撤去内容	改修内容	将来素屋根撤去時予定(別途)	備考
1	落下防止柵 1	撤去	一部改修	一部撤去	内部側に単管手摺新設	21	石柵(中)×2カ所	移設	保管	復旧	保管場所②: 脳天大神駐車場
2	落下防止柵 2	撤去	一部改修	一部撤去	木部撤去(鉄部存置)の上、単管手摺取付新設	22	石柵(大)	移設	保管	復旧	保管場所②: 脳天大神駐車場
3	衝突防止ポール	撤去	新設	新設	素屋根期間に別位置に新設	23	木製街灯	撤去	新設	新設	
4	カーブミラー	撤去	新設	新設	ミラー新設	24	石碑 3	移設	保管	復旧	保管場所①: 吉野山ふるさとセンター空地
5	落下防止柵 3	存置	一部改修	一部撤去	単管手摺取付新設	25	石碑 4	存置	一部養生		
6	標識(駐車禁止)	撤去		復旧	素屋根期間に不要	26	石碑 5	存置			
7	サイン 1	撤去				27	石碑 6	存置			
8	サイン 2	撤去				28	石碑 7	存置			
9	チェーン柵	存置			石部干渉箇所とチェーンのみ撤去	29	ホース格納箱	存置			
10	まわし車	存置				30	掲示板(寄進者御芳名)	撤去	新設		
11	サイン 3	存置				31	掲示板(奉賛企業)	撤去	新設		
12	灯籠	存置				32	掲示板(年表)	存置			
13	石碑 1	移設	保管	復旧	保管場所①: 吉野山ふるさとセンター空地	33	排水管目隠し	移設	保管	新設	保管場所①: 吉野山ふるさとセンター空地
14	石碑 2	存置				34	バス停	移設	復旧	復旧	施工者が協議の上、移設
15	格納箱	移設	移設	復旧	基礎は存置、上部のみ移設(基礎新設)	35	電柱	存置			
16	サイン 4	移設	保管	復旧	保管場所②: 脳天大神駐車場	36	拡声器	存置			
17	侵入防止柵 1	撤去		新設		37	標識(駐車禁止)	存置			
18	侵入防止柵 2	撤去		新設		38	標識(駐車禁止)	存置			
19	サイン 5	移設	移設	復旧	銅の鳥居に移設	39	大型カーブミラー	新設	撤去		
20	石柵(小)×125カ所	移設	保管	復旧	保管場所②: 脳天大神駐車場	40	VUφ150 コロガシ	新設	撤去		

※ 保管場所は現場にて監督員と協議の上決定。適宜養生の上、保管する。




※ 移設及び撤去したものは、「将来素屋根撤去時予定(別途)」の欄にあるとおり新設又は復旧できるように位置及び形状を控えておく。

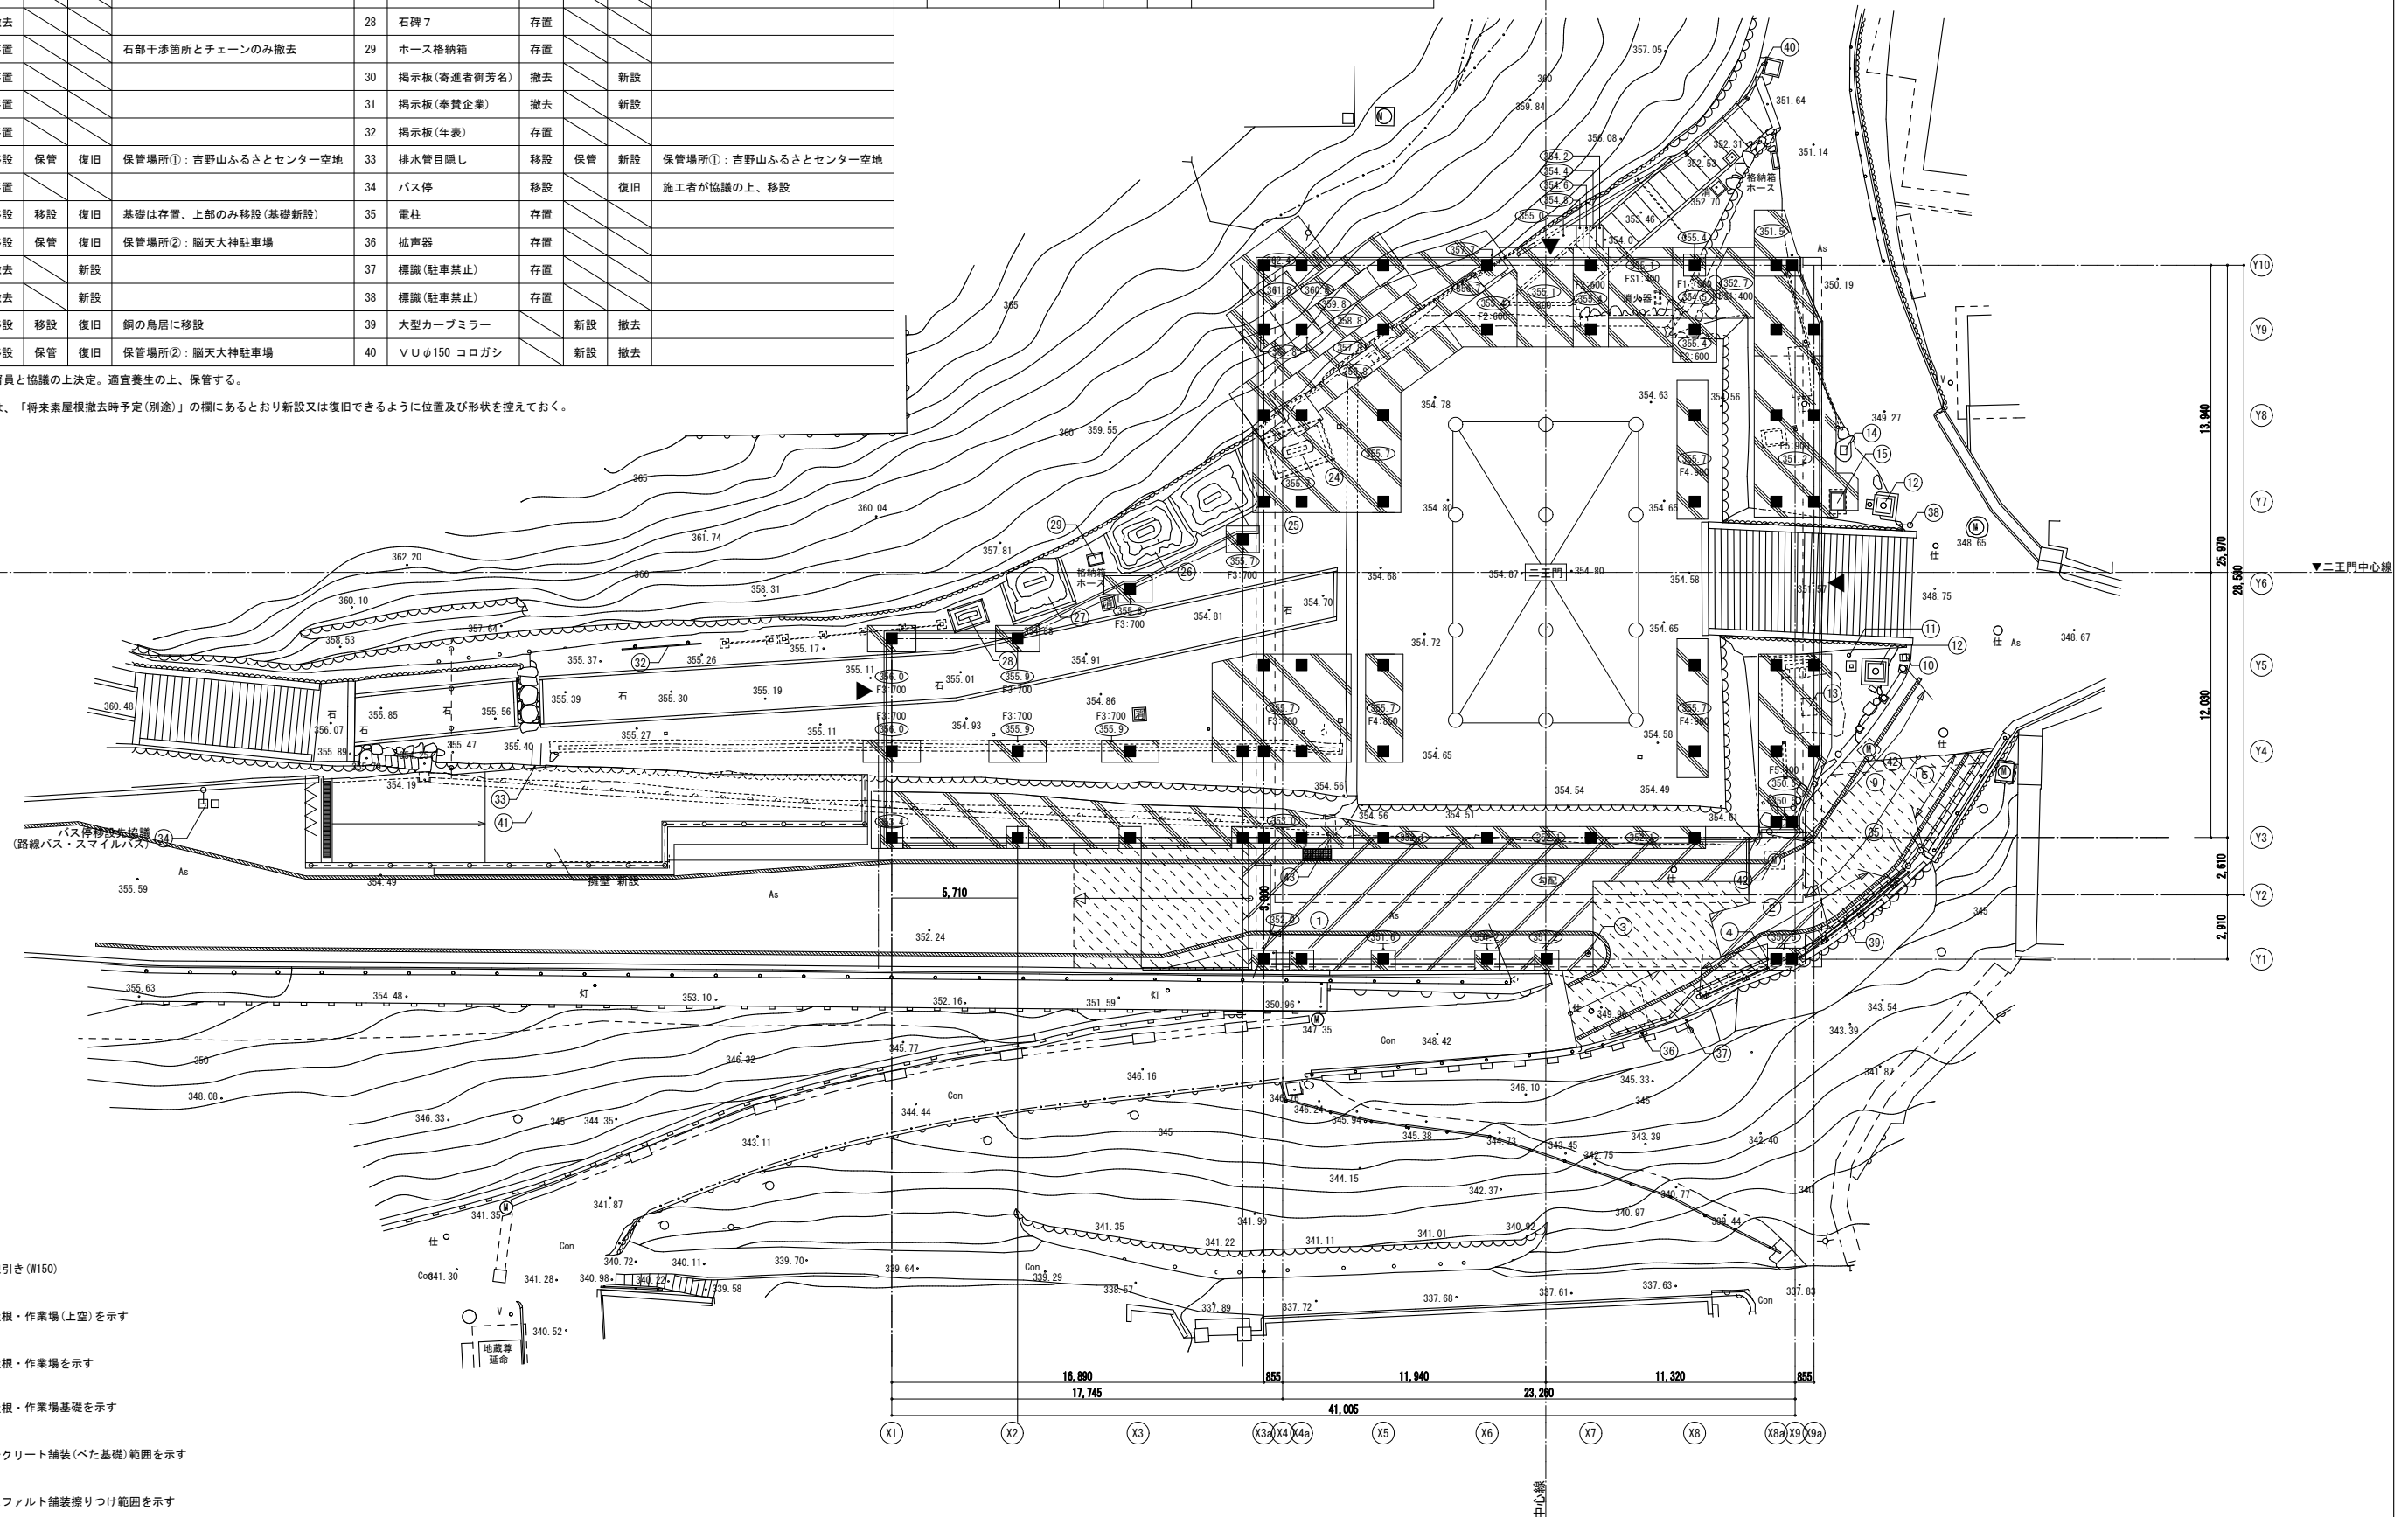

完成図












本完成図は、完成建物の基本情報を記載したものです。工事に際して作成された施工図等の詳細情報と合わせてご利用ください。

施	奥村・松塚特定建設工事共同企業体	名称	国宝金峯山寺二王門素屋根建設工事	縮尺	N.O.
工		図名	外構図(新設)	1/150 (A1)	意匠
				1/300 (A3)	A-35

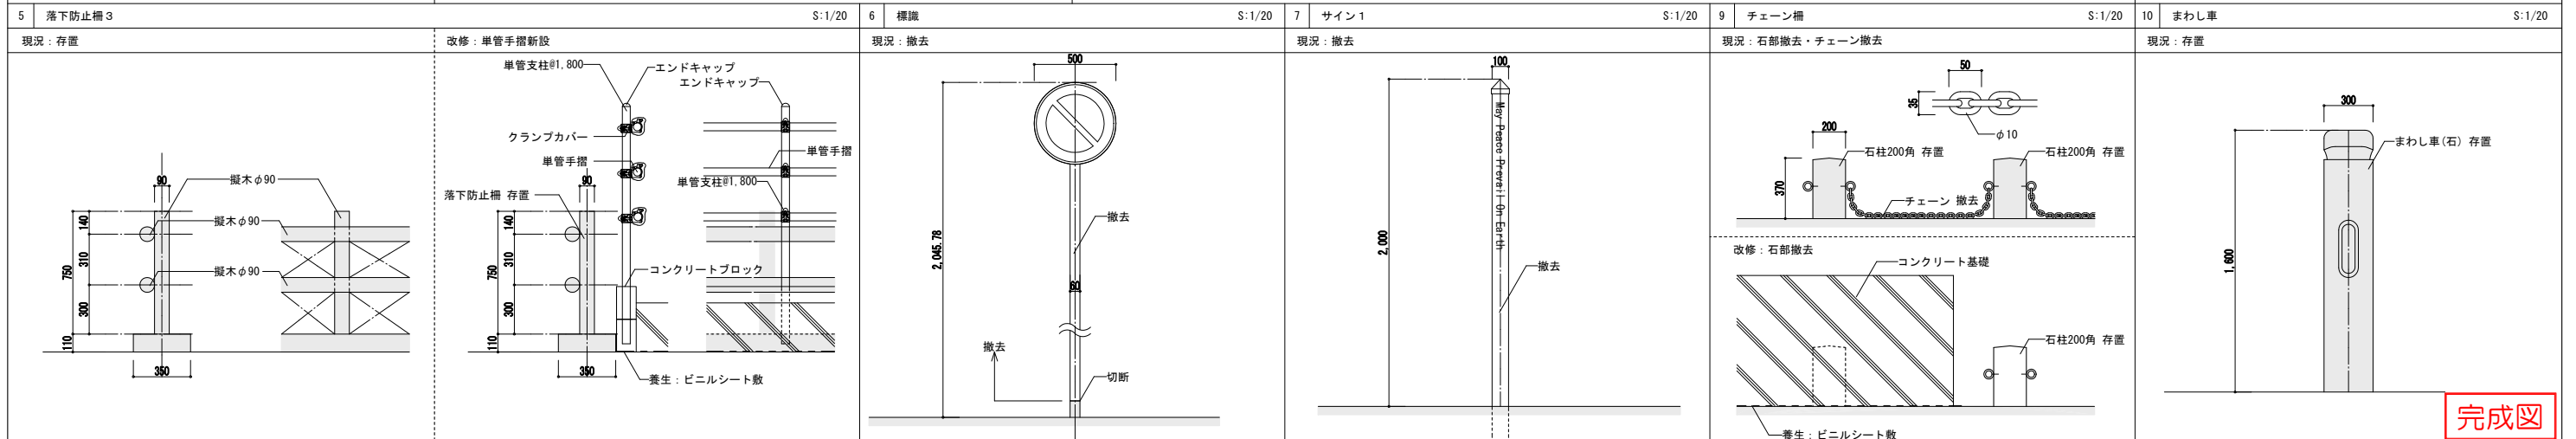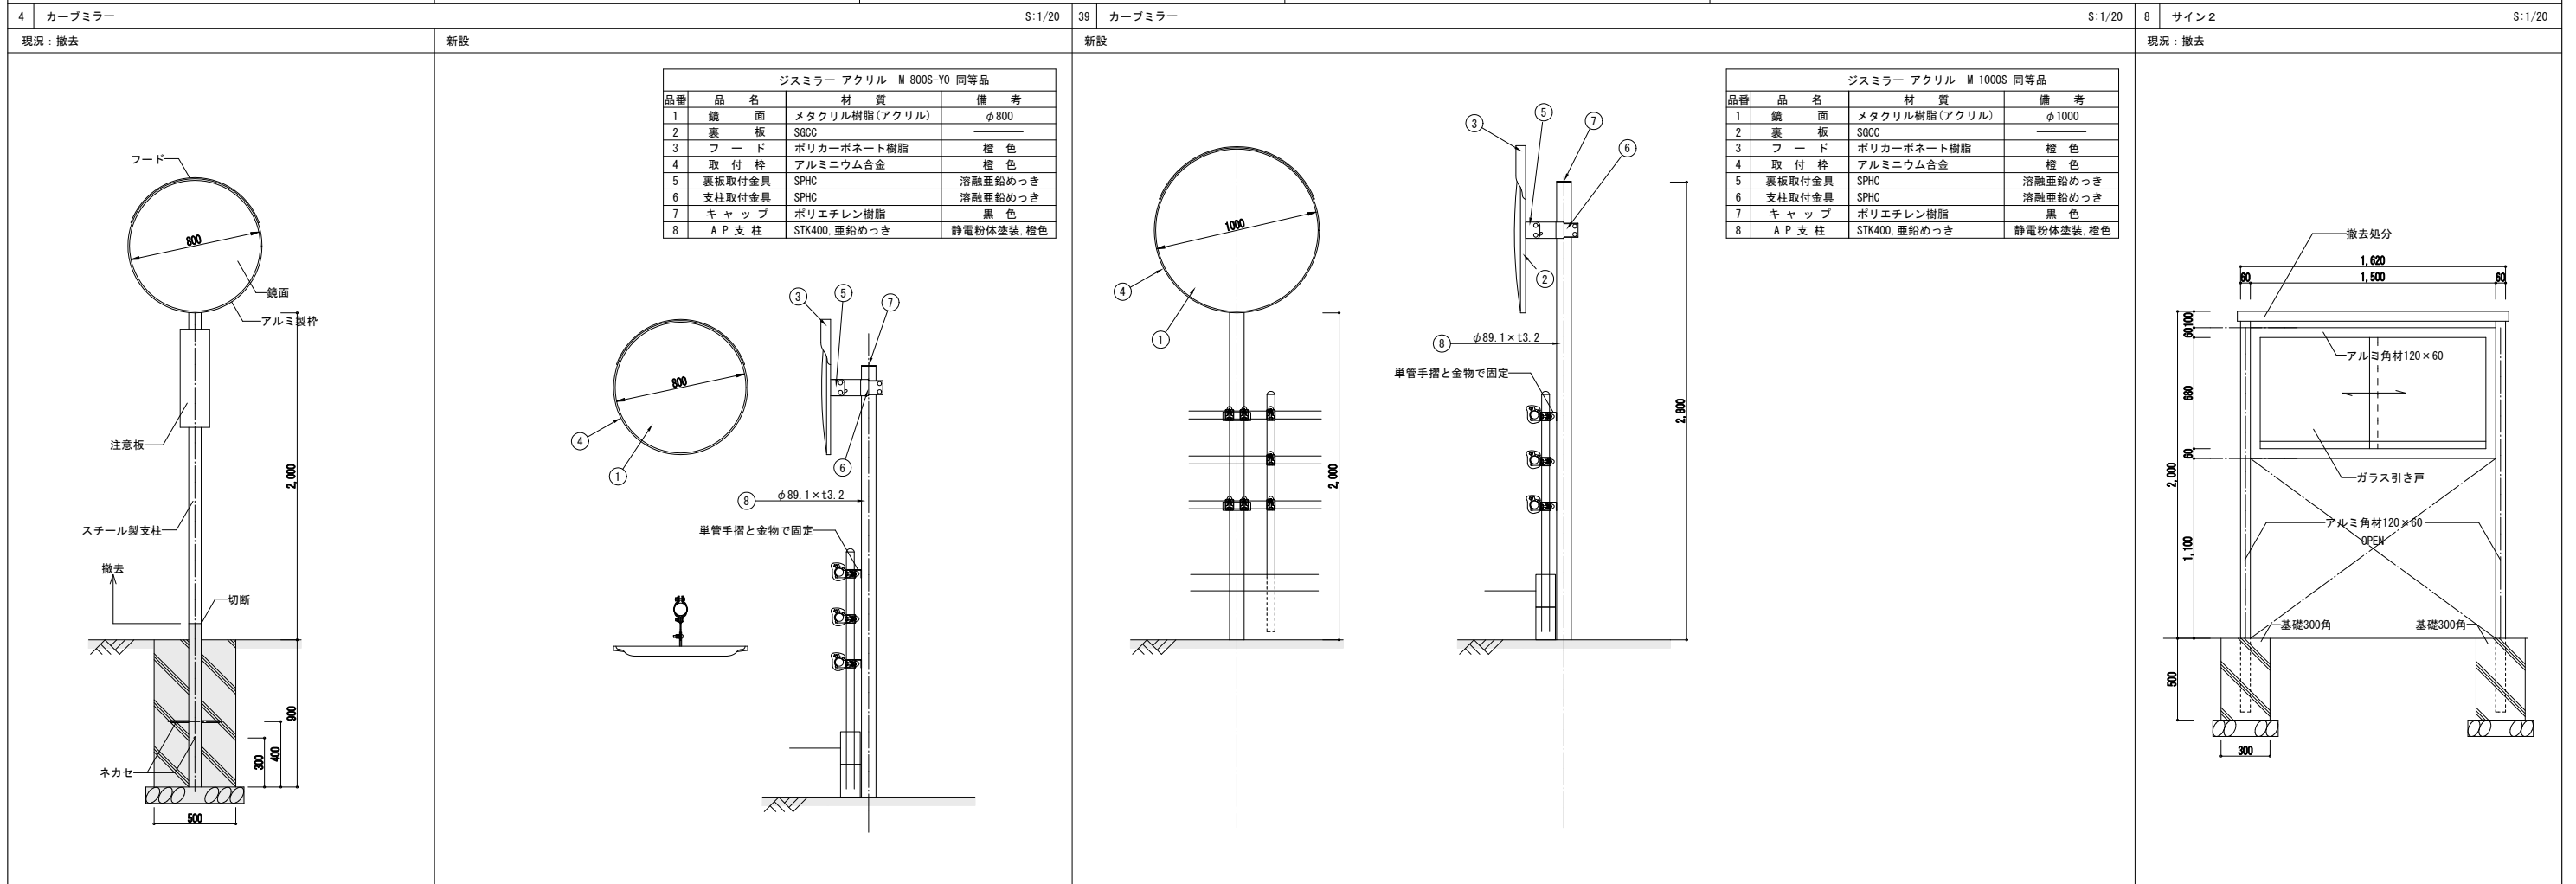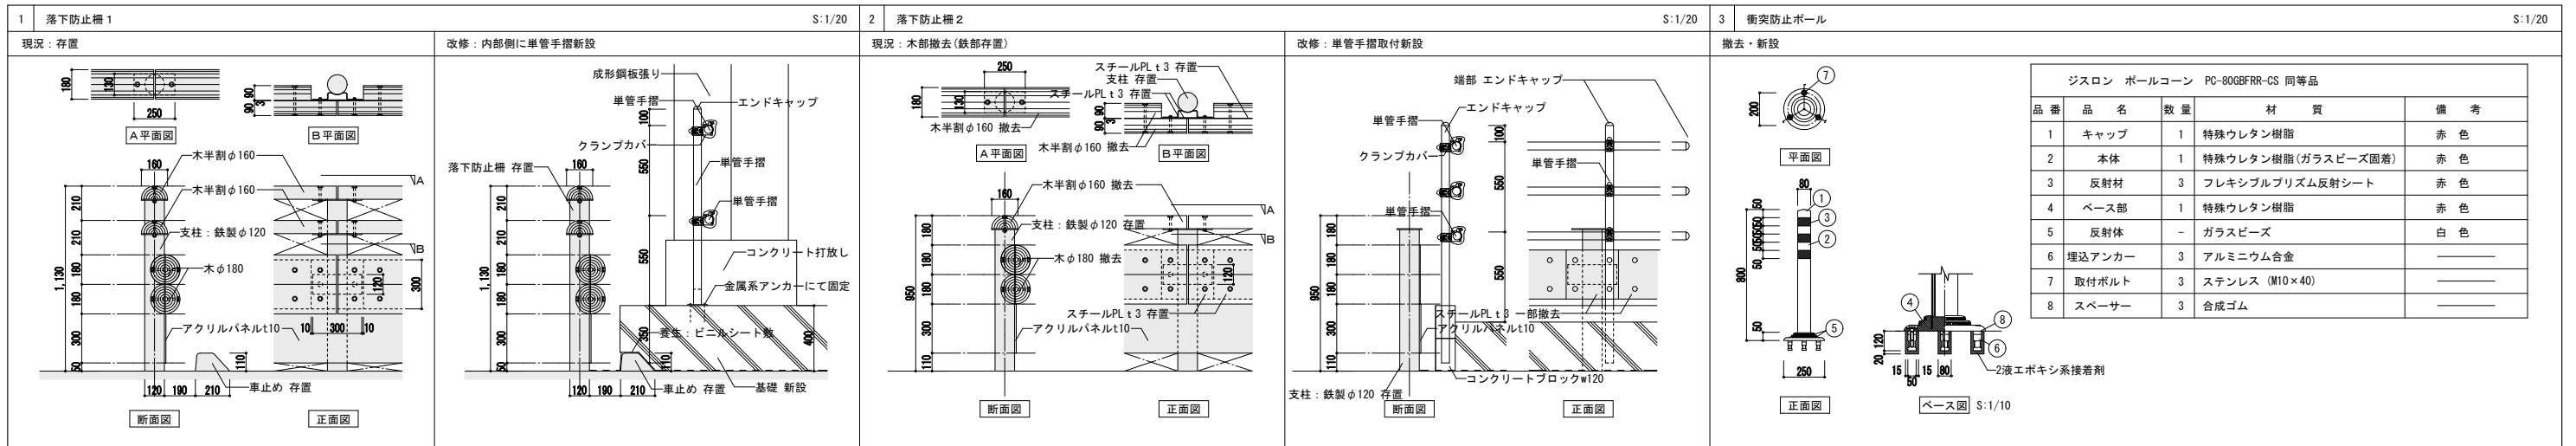

本完成図は、完成建物の基本情報を記載したものです。工事に際して作成された施工図等の詳細情報と合わせてご利用ください。

完成図

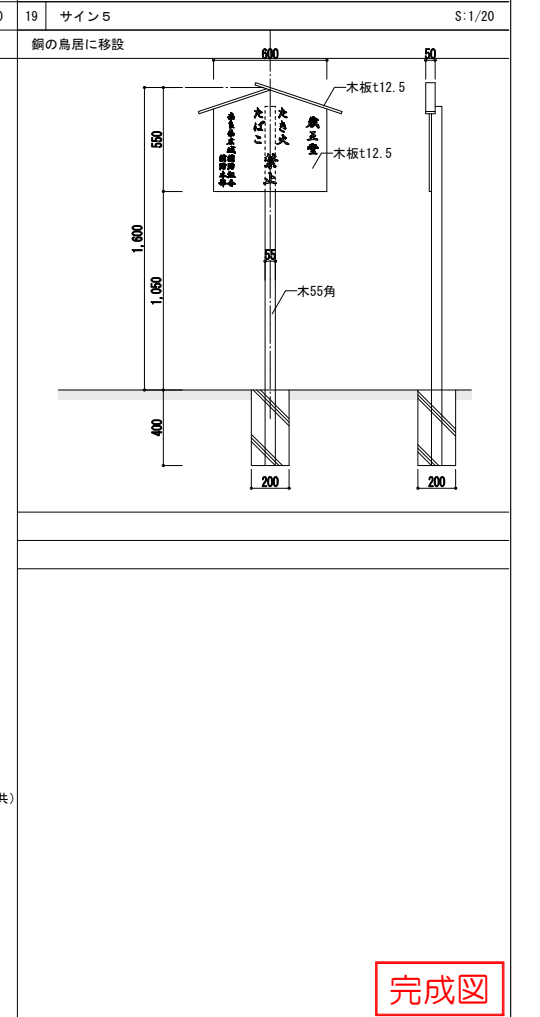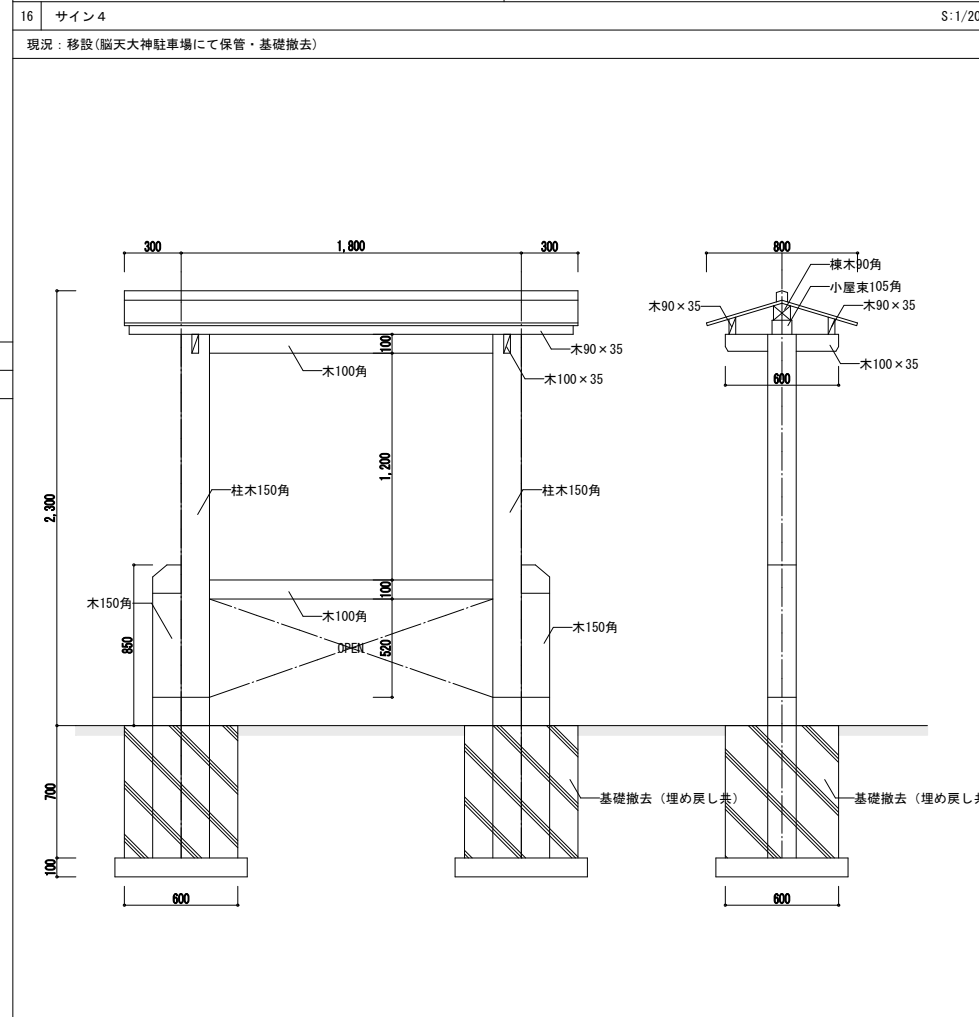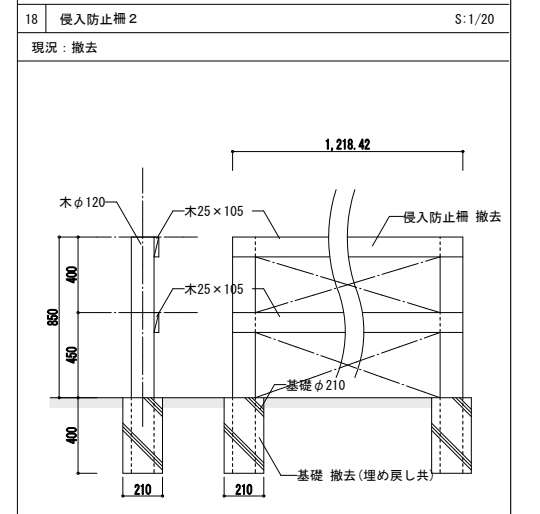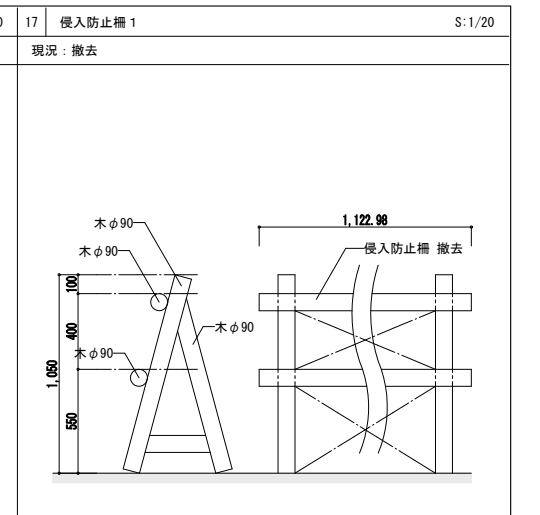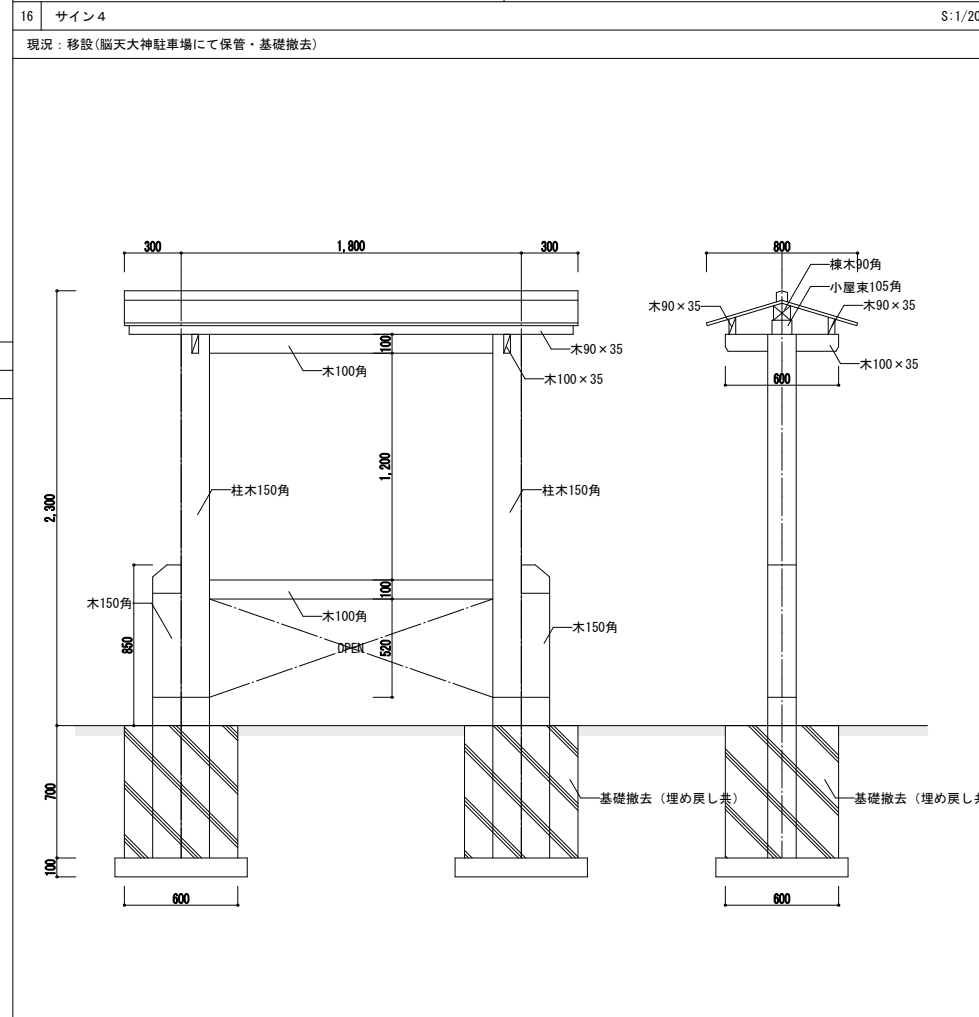
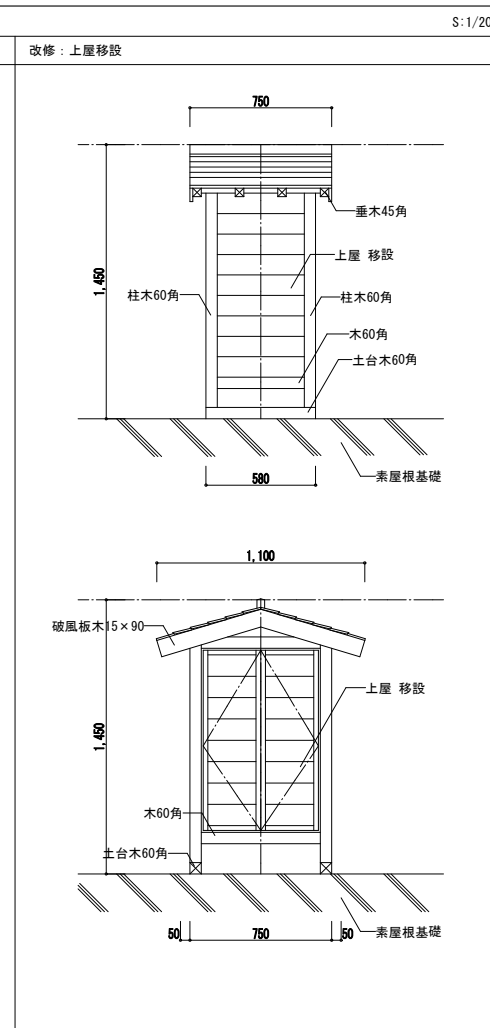
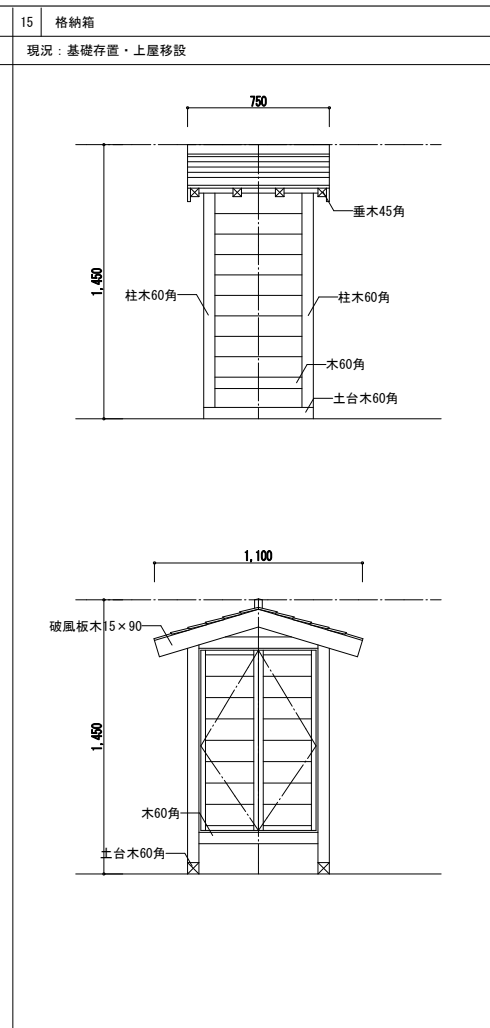
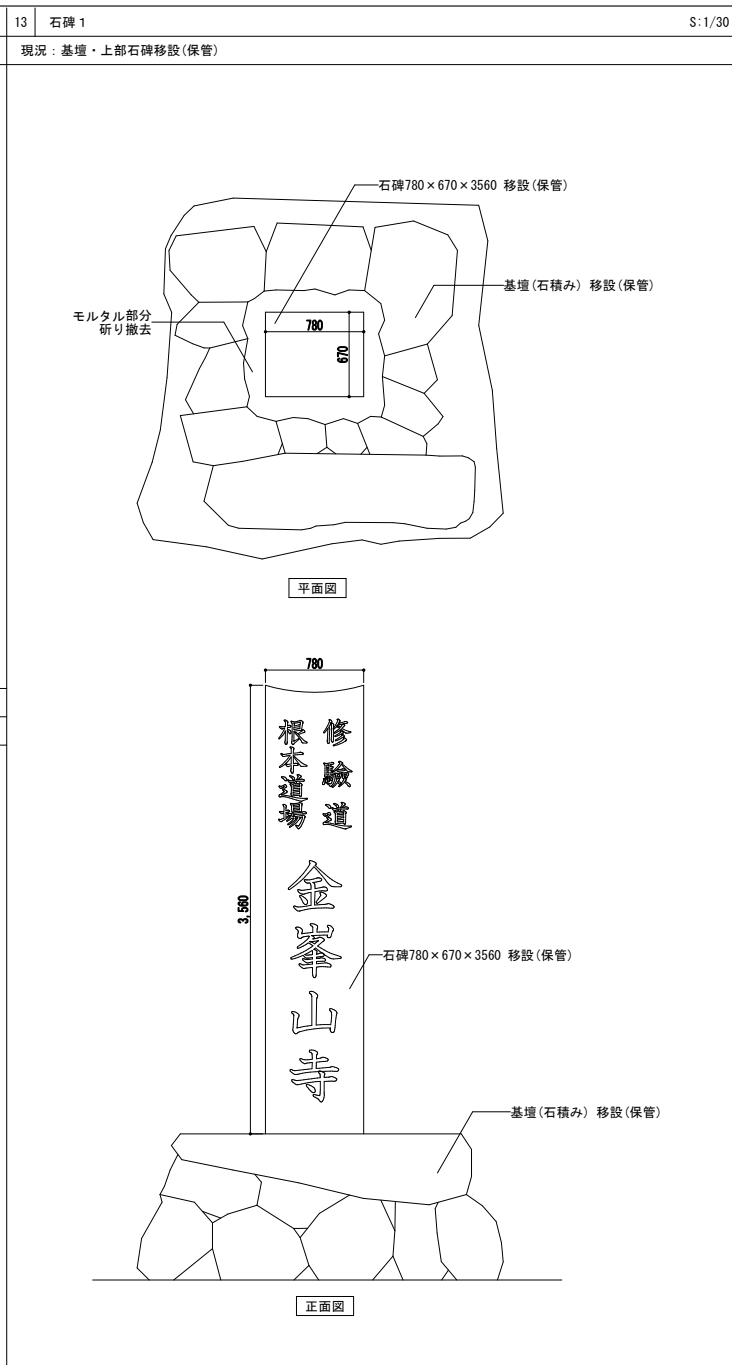
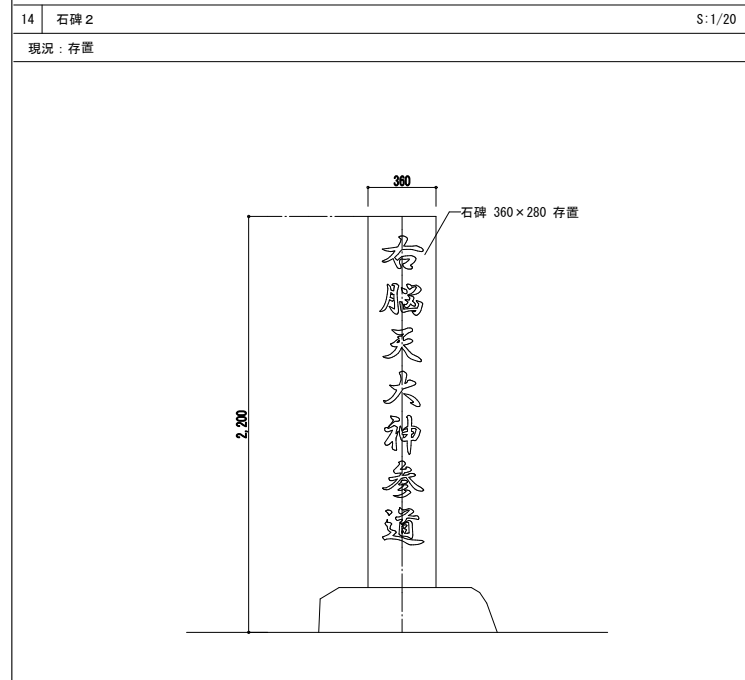
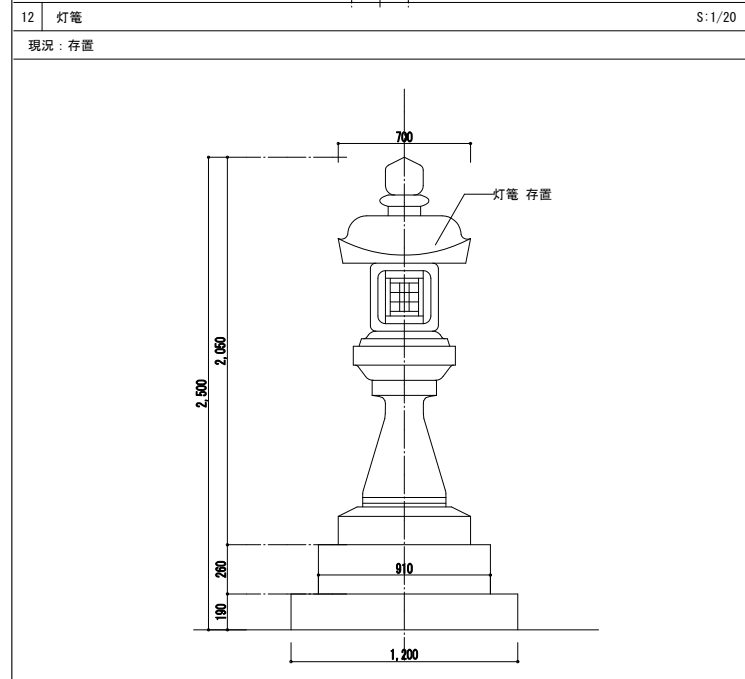
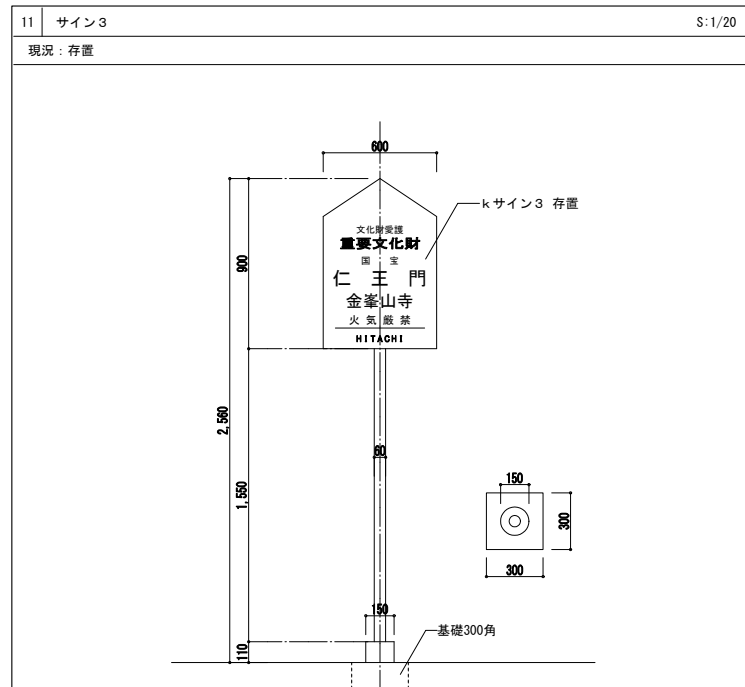


本完成図は、完成建物の基本情報を記載したものです。工事に際して作成された施工図等の詳細情報と合わせてご利用ください。


名称 国宝金峯山寺二王門素屋根建設工事
図名 外構詳細図2

縮尺 1/20 (A1)
1/40 (A3)
No. 意匠 A-37

 完成図

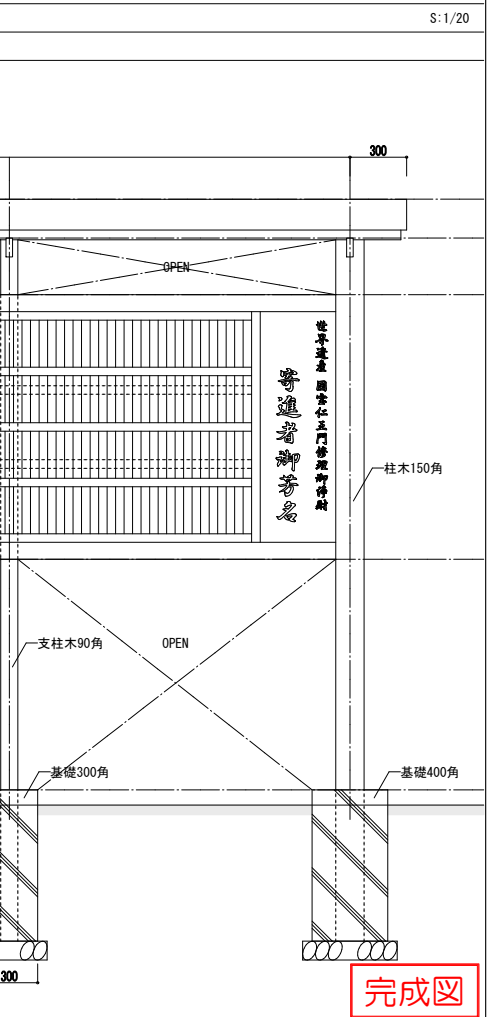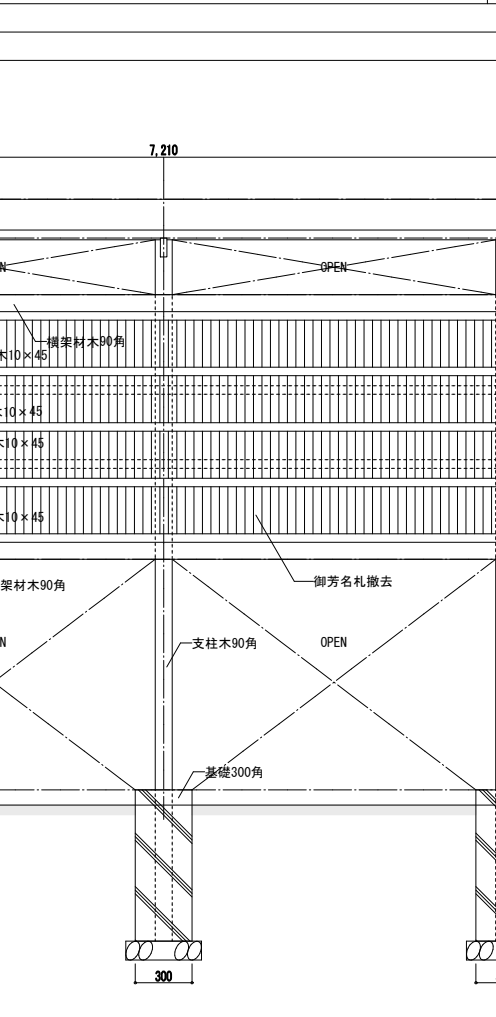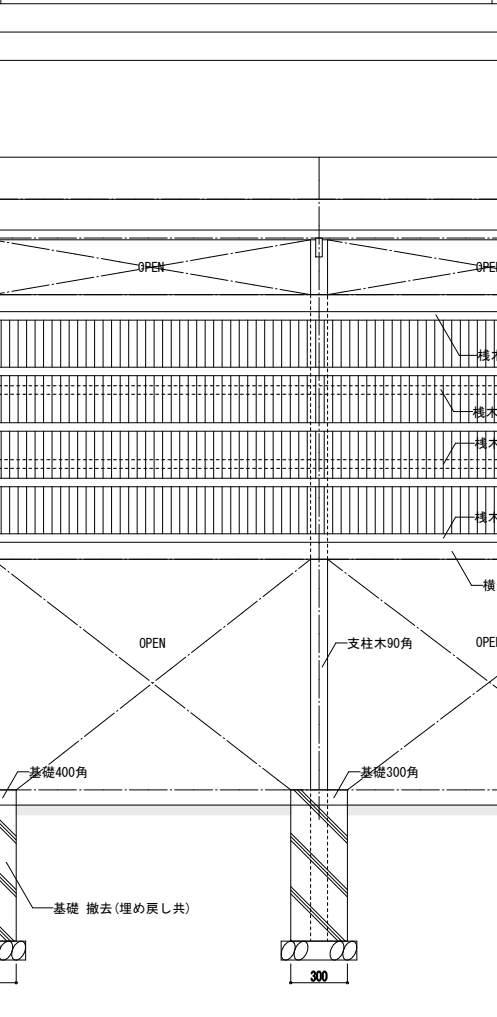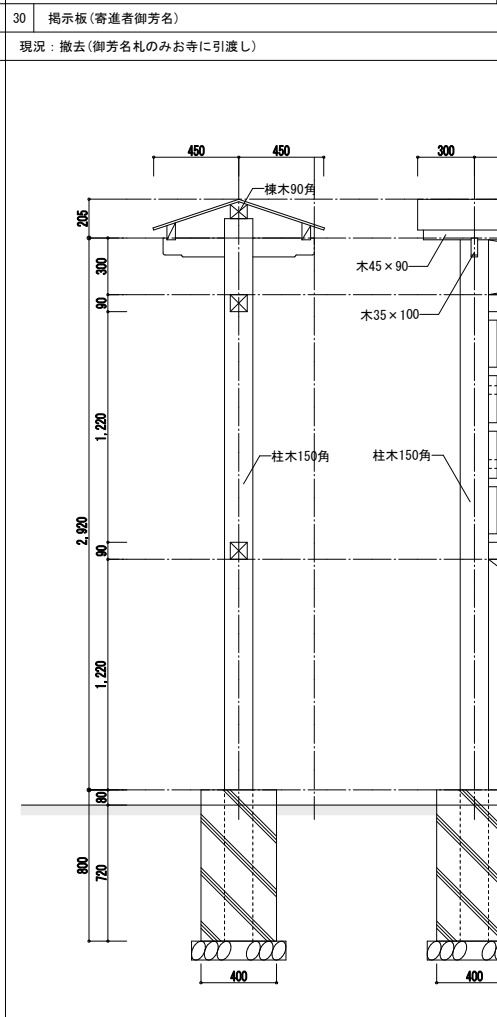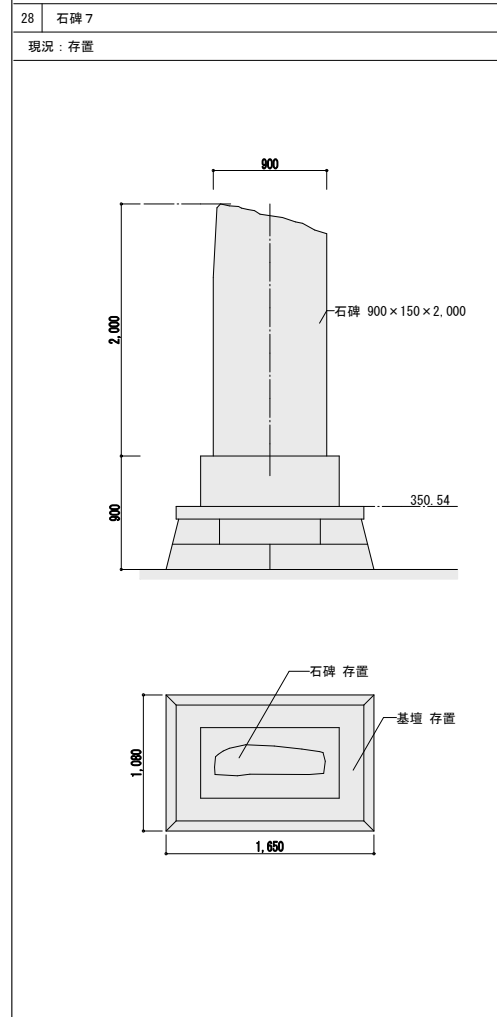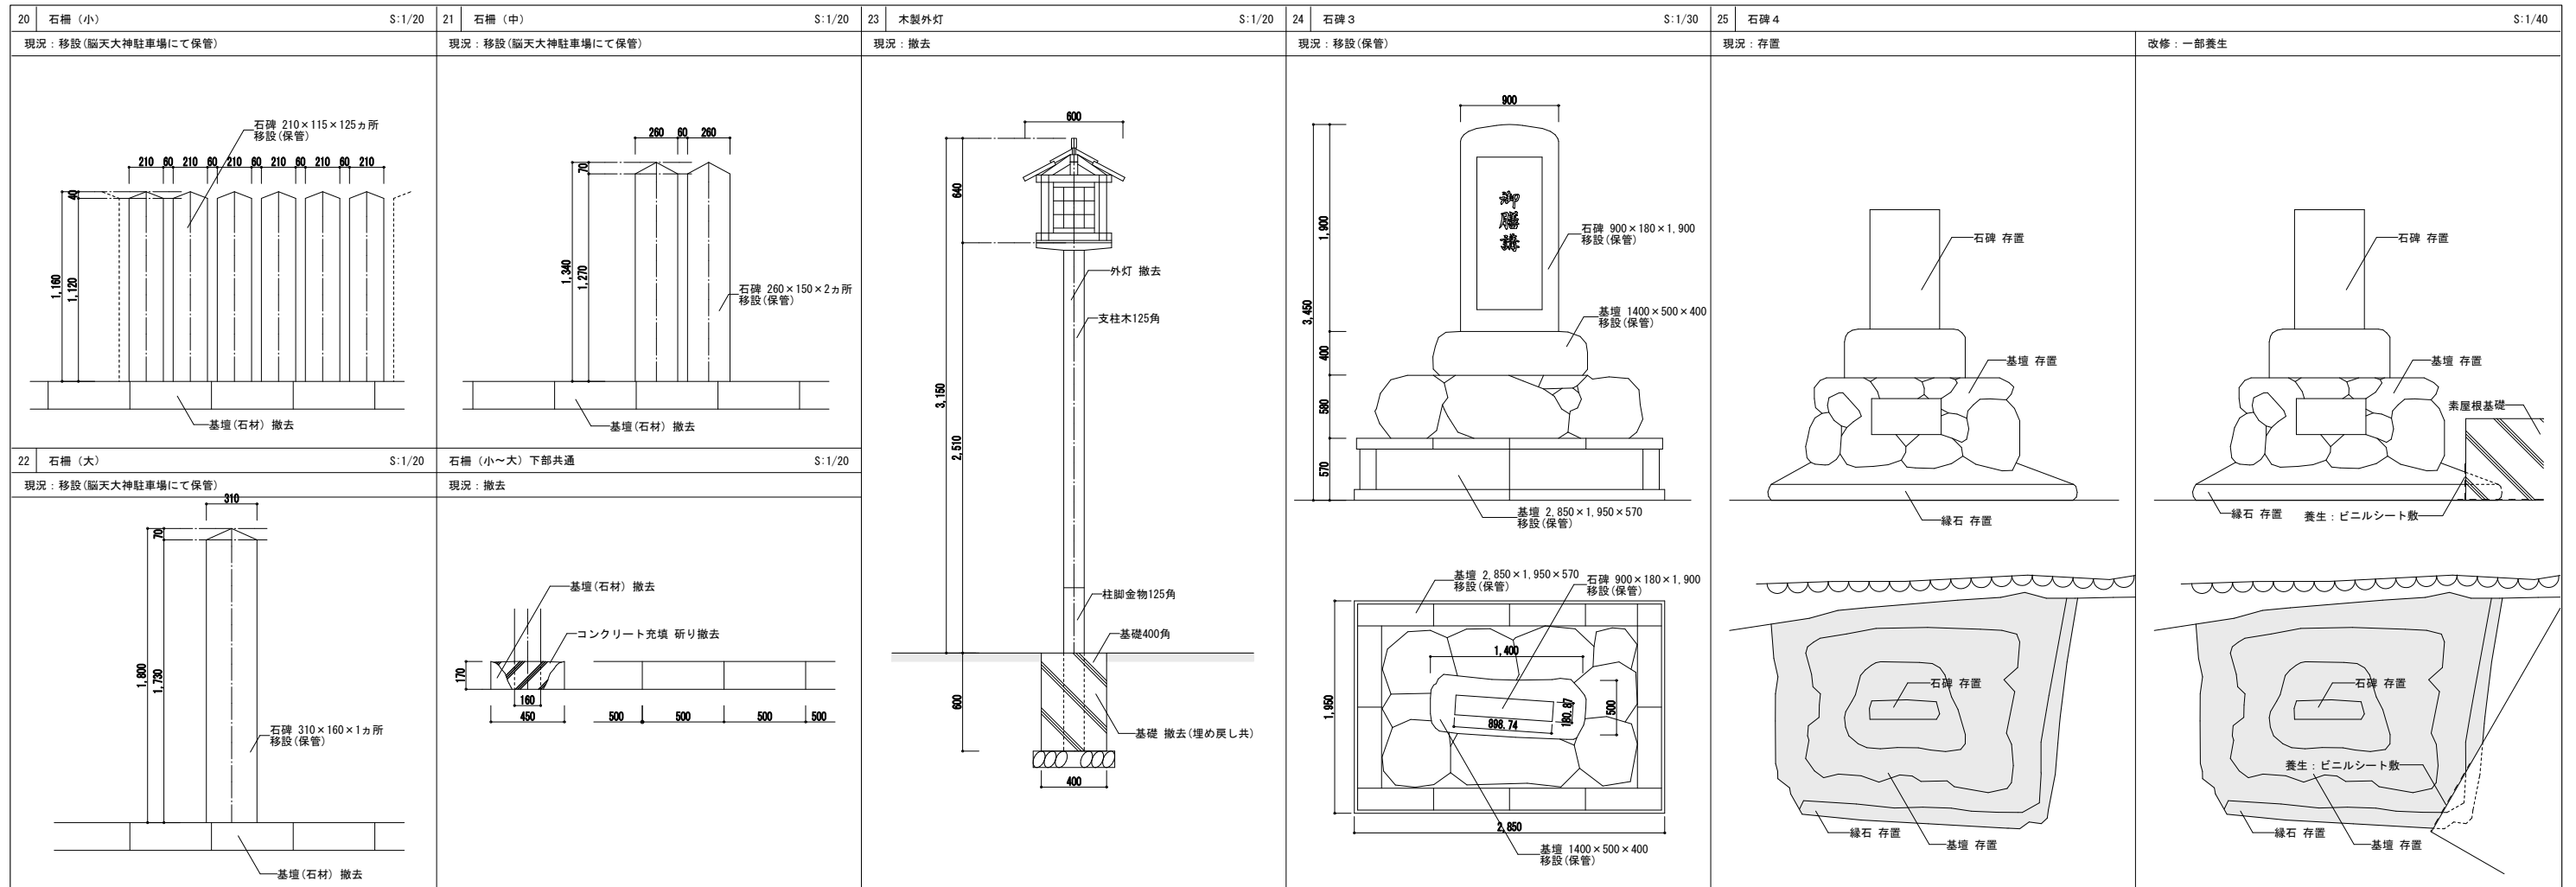


完成図

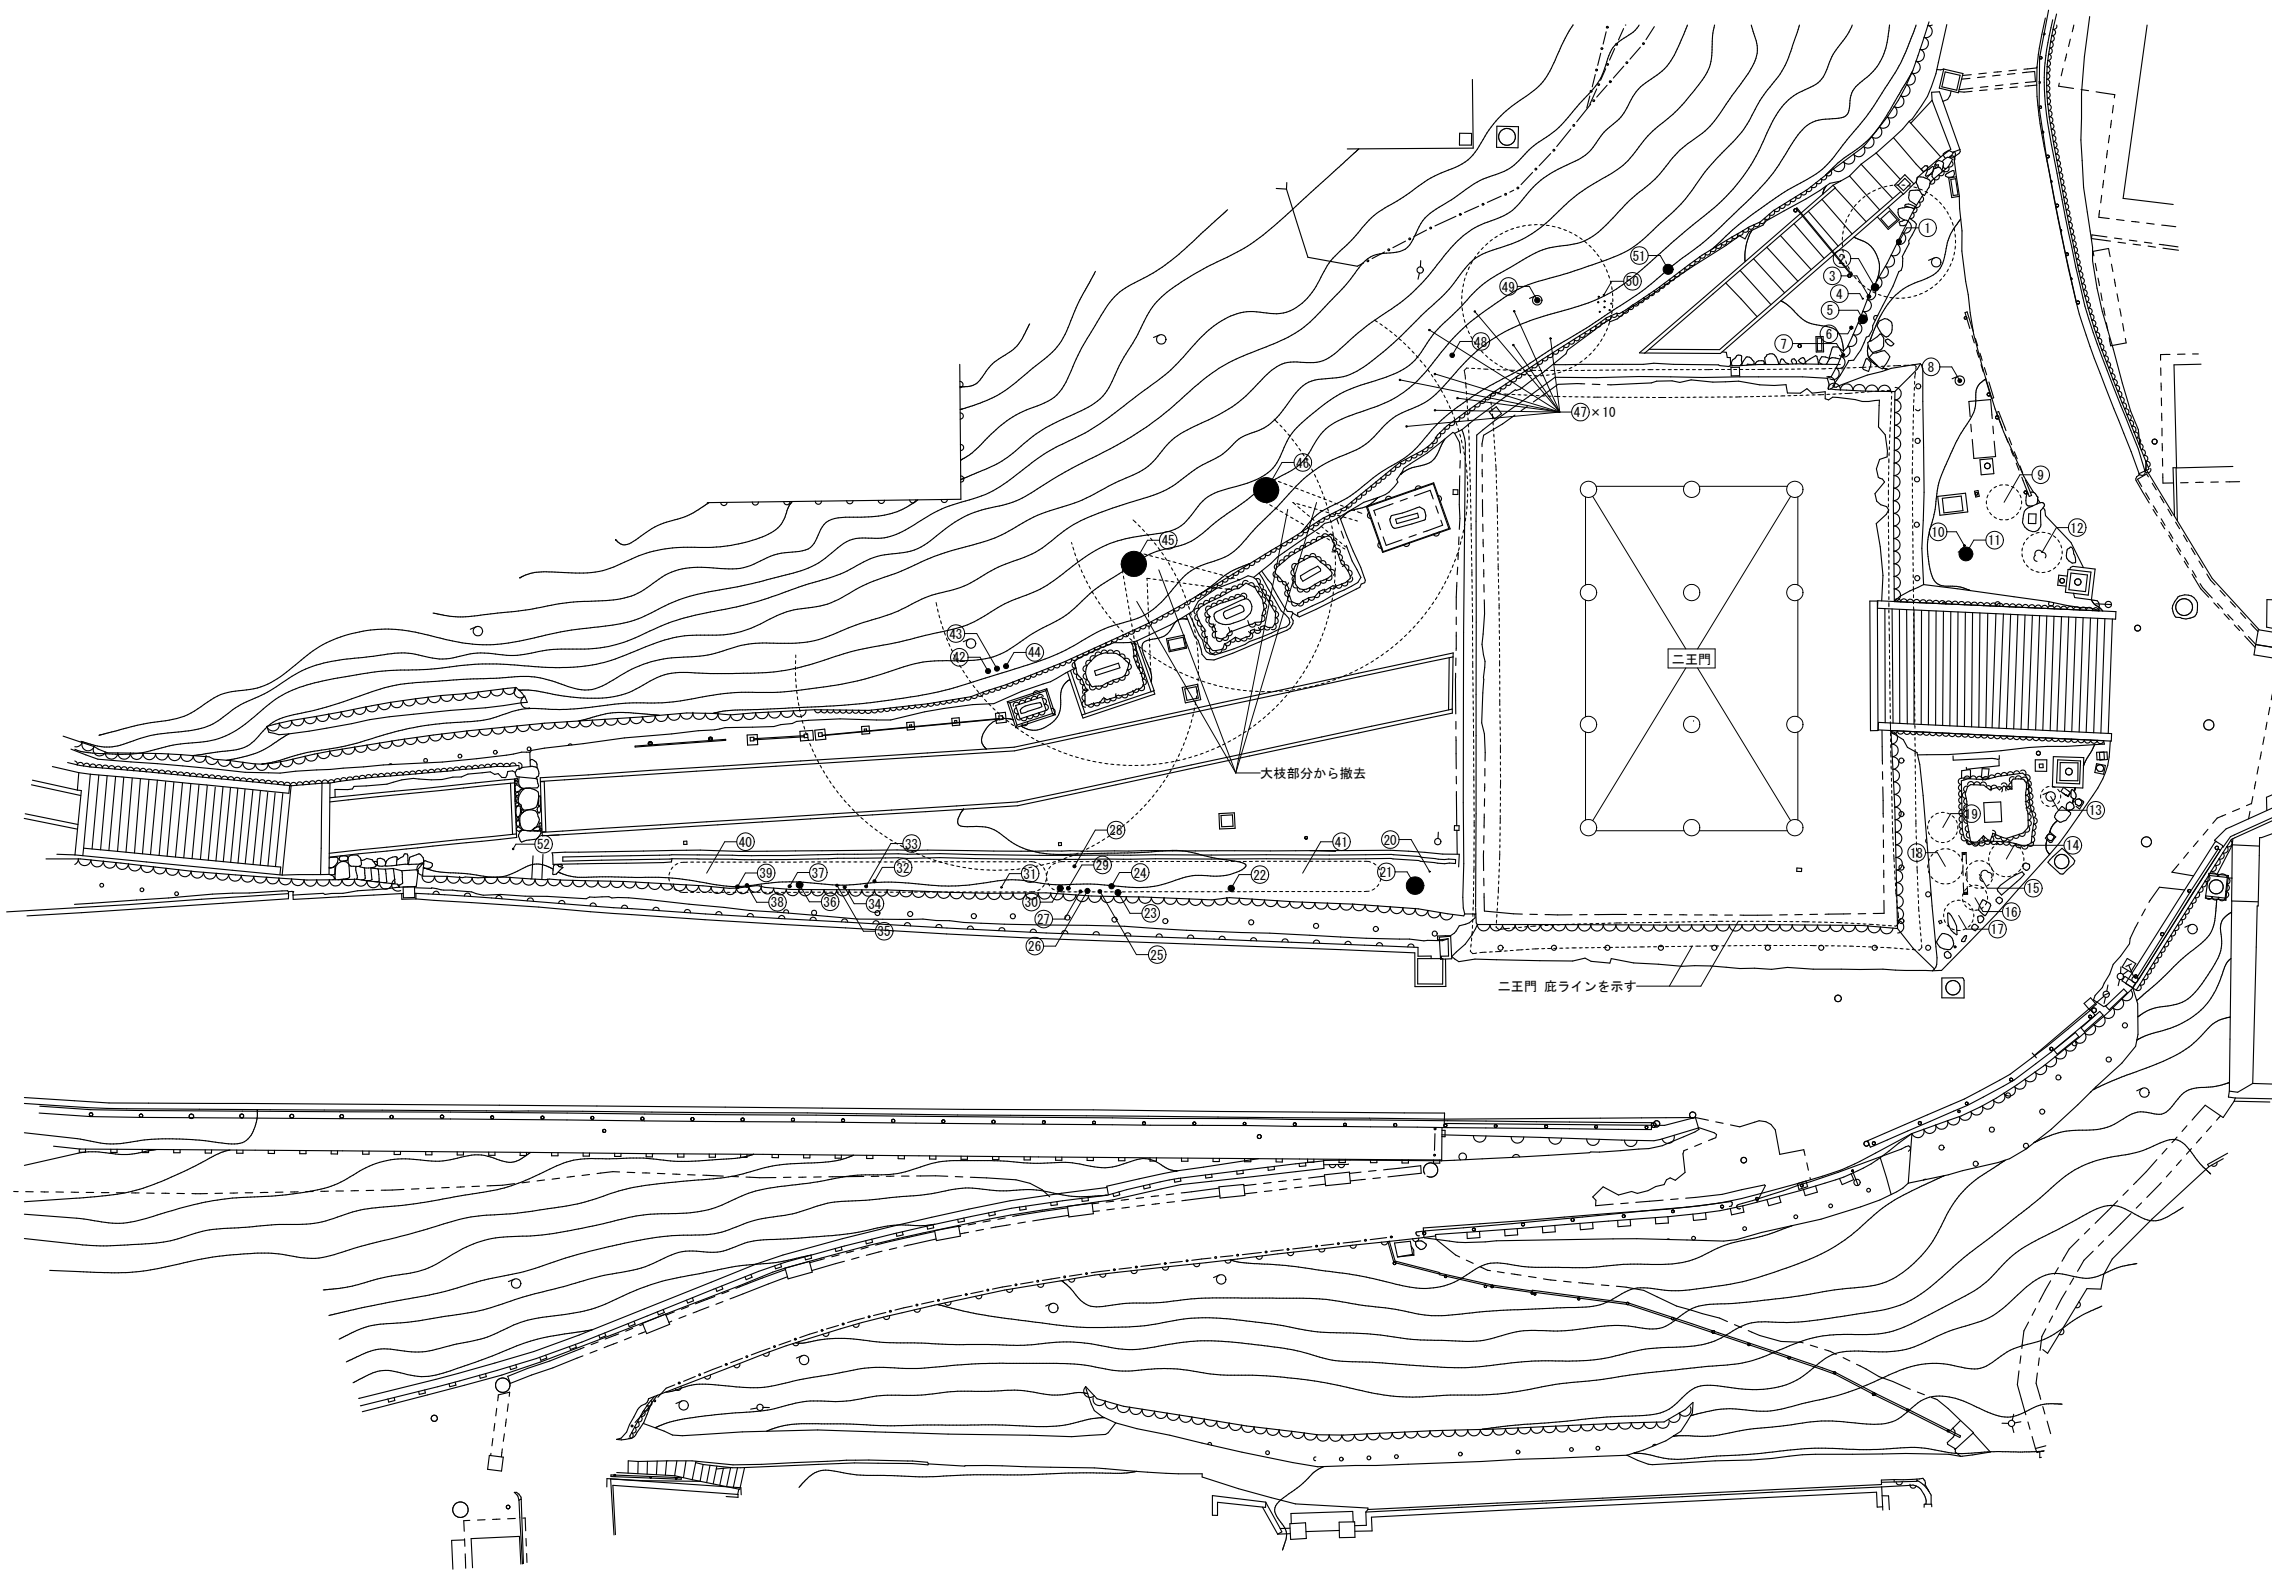

記号	高さ (m)	葉張り (m)	幹直径 (mm)	備考	素屋根撤去時予定 (別途)
1	8.0	4.5	200	枝払い	
2	9.5	5.0	300	伐採	モミジ現況復旧予定
3	9.0	4.0	150	伐採	カシ現況復旧予定
4	1.5	1.0	50	伐採	
5	10.0	8.0	350	伐採	モミジ現況復旧予定
6	1.5	1.2	株立	伐採	
7	2.5	2.0	60×2	伐採	
8	7.0	4.5	150	伐採	サクラ現況復旧予定
9	0.9	1.4	株立	伐採	ツツジ現況復旧予定
10	5.0	4.0	80	伐採	サクラ(種子を寺にて保管)
11	9.0	9.0	550	伐採 樹木引越	サクラ(種子を寺にて保管)
12	1.1	1.6	株立	伐採	ツツジ現況復旧予定
13	0.6	0.8	株立	伐採	ツツジ現況復旧予定
14	0.7	1.4	株立	伐採	ツツジ現況復旧予定
15	0.7	1.1	株立	伐採	ツツジ現況復旧予定
16	0.7	1.0	株立	伐採	ツツジ現況復旧予定
17	0.7	1.2	株立	伐採	ツツジ現況復旧予定
18	0.7	1.4	株立	伐採	ツツジ現況復旧予定
19	0.7	1.2	株立	伐採	ツツジ現況復旧予定
20	2.0	1.6	40	伐採	モミジ現況復旧予定
21	12.0	12.0	700	伐採	モミジ現況復旧予定
22	6.0	5.0	250	伐採	モミジ現況復旧予定
23	10.0	5.5	240	伐採	モミジ現況復旧予定
24	12.0	5.0	210	伐採	モミジ現況復旧予定
25	9.0	4.5	150	伐採	モミジ現況復旧予定
26	9.0	3.0	200	伐採	モミジ現況復旧予定
27	7.0	3.0	120	伐採	モミジ現況復旧予定
28	9.0	3.0	120	伐採	モミジ現況復旧予定
29	7.0	4.0	150	伐採	モミジ現況復旧予定
30	12.0	5.0	240	伐採	カシ現況復旧予定
31	3.8	3.0	60	伐採	モミジ現況復旧予定
32	7.0	3.0	120	伐採	モミジ現況復旧予定
33	7.0	3.0	120	伐採	モミジ現況復旧予定
34	7.0	3.0	120	伐採	モミジ現況復旧予定
35	7.0	3.0	100	伐採	モミジ現況復旧予定
36	9.0	4.5	270	伐採	モミジ現況復旧予定
37	9.0	4.5	120	伐採	モミジ現況復旧予定
38	10.0	5.0	150	伐採	モミジ現況復旧予定
39	10.0	5.0	150	伐採	モミジ現況復旧予定
40	1.4	1.2×L15.0	60	伐採	カシ現況復旧予定
41	1.4	1.2×L13.0	60	伐採	ツツジ現況復旧予定
42	15.0	15.0	300	枝払い	
43	15.0	15.0	300	枝払い	
44	15.0	15.0	300	枝払い	
45	15.0	15.0	700	枝払い	
46	15.0	15.0	700	枝払い	
47	3.0	3.0	60	伐採	
48	6.0	4.0	180	伐採	
49	8.0	6.0	210	枝払い	
50	2.0	1.5	50	伐採	
51	0.7	切り株	400	伐採	
52	1.5	0.7	60	伐採	

※ 枝払いは、できる限り工事に影響のある範囲とする。(進入経路道路上空の影響範囲含む)
 ※ 伐採は伐根せず、上部のみ工事に支障のない程度撤去する。

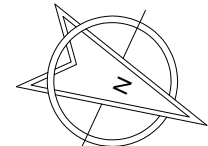


完成図

本完成図は、完成建物の基本情報を記載したものです。工事に際して作成された施工図等の詳細情報と合わせてご利用ください。

名称 国宝金峯山寺二王門素屋根建設工事
 図名 植栽撤去図


縮尺 1/150 (A1)
 1/300 (A3)
 No. 意匠 A-41

Step0: 南側 スロープ施工

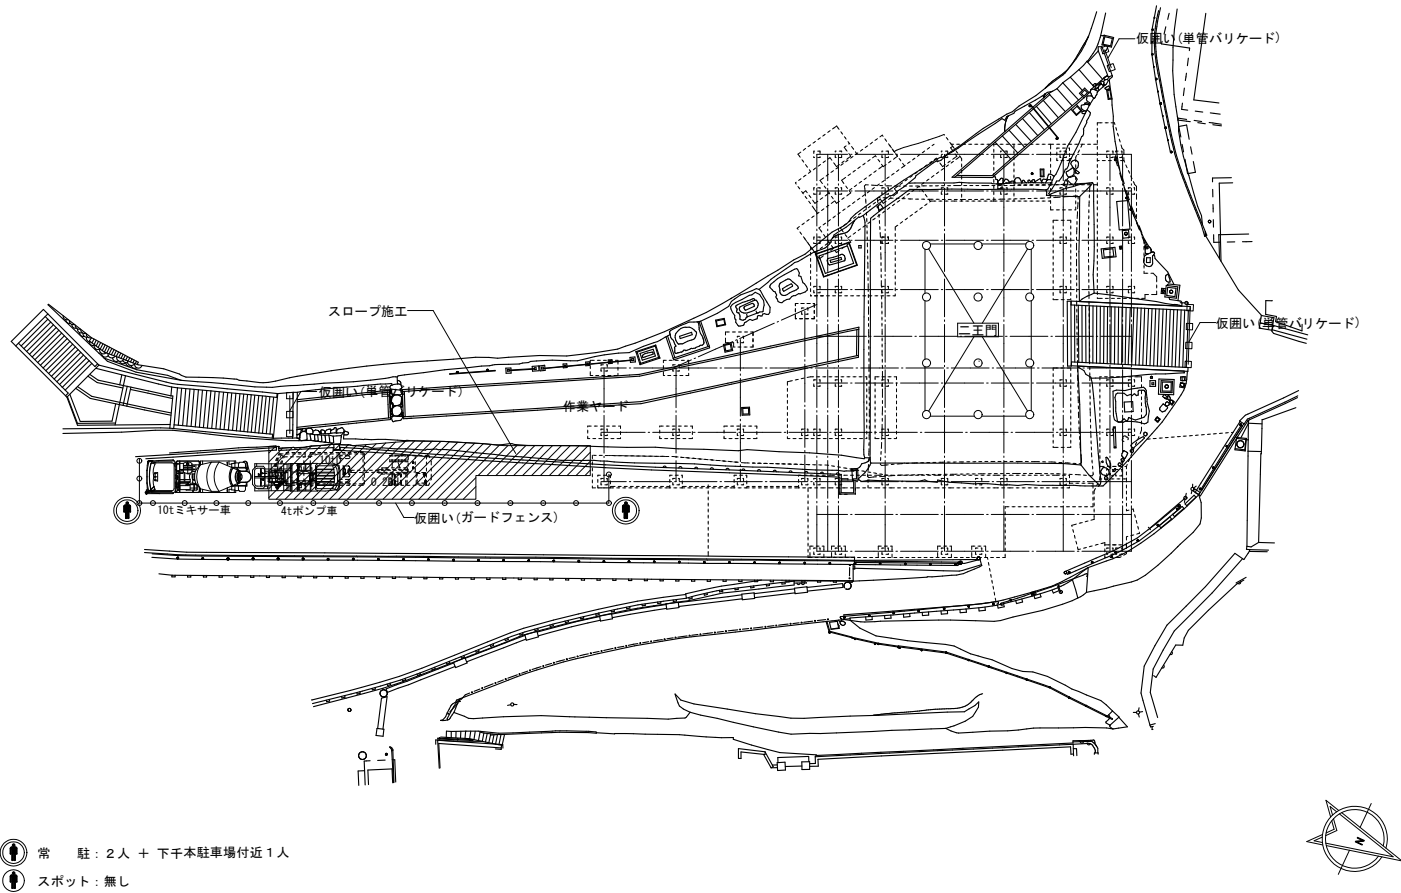

- 常駐: 2人 + 下千本駐車場付近1人
- スポット: 無し


Step1: 道路側 補強杭打設(学校夏休み期間工事)

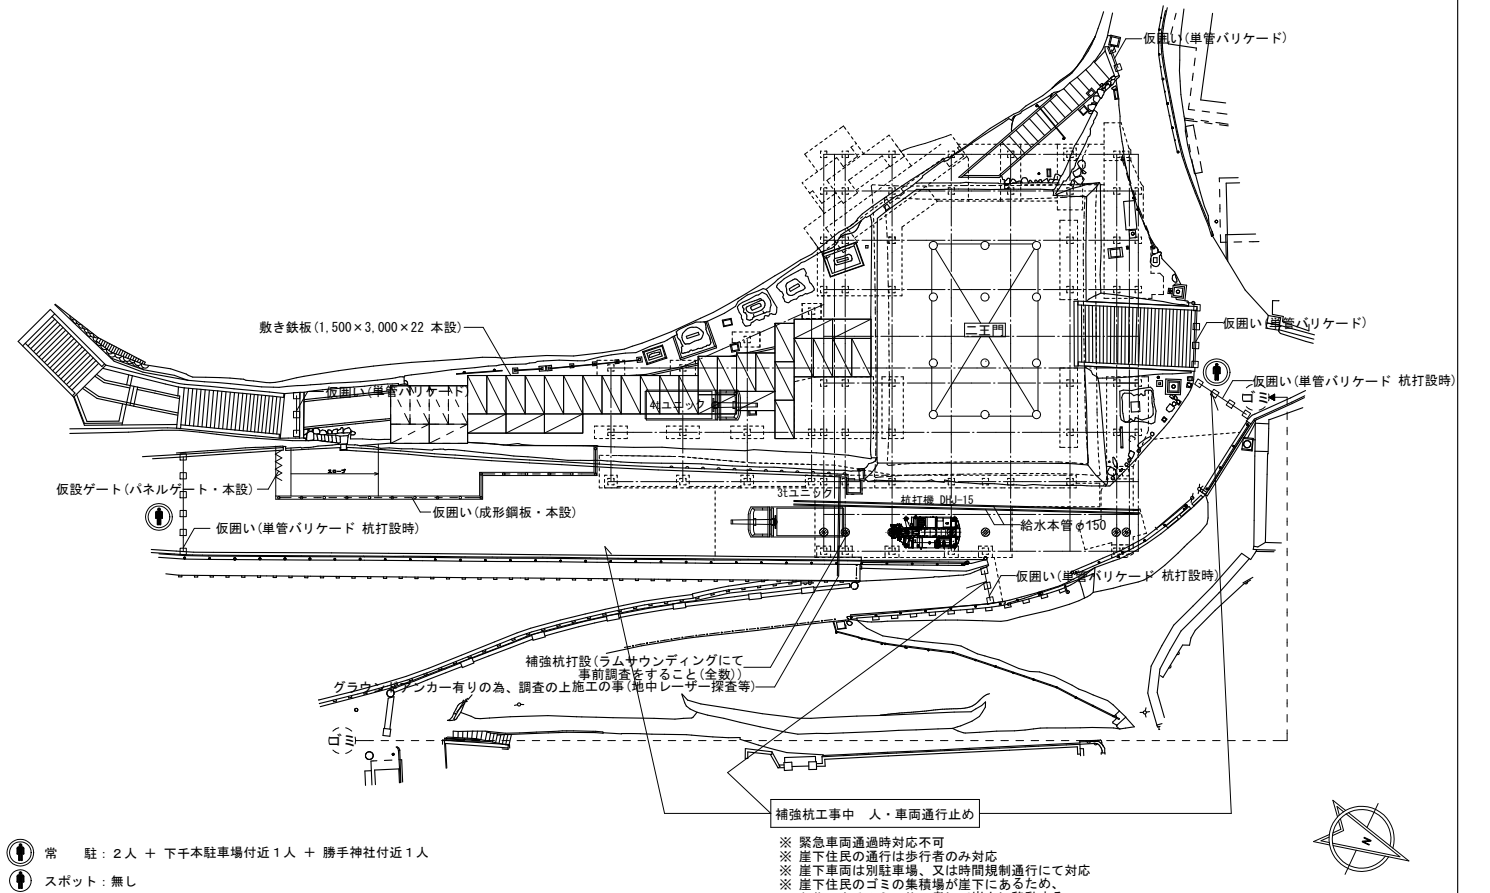

- 常駐: 2人 + 下千本駐車場付近1人 + 勝手神社付近1人
- スポット: 無し

※ 緊急車両通過時対応不可
 ※ 崖下住民の通行は歩行者のみ対応
 ※ 崖下車両は別駐車場、又は時間規制通行にて対応
 ※ 崖下住民のゴミの集積場が崖下にあるため、収集できるように施工者にて崖上に移動する


Step2: 道路側 基礎施工(学校夏休み期間工事とする)・並行して Step3: 場内側 基礎施工(道路際除く)

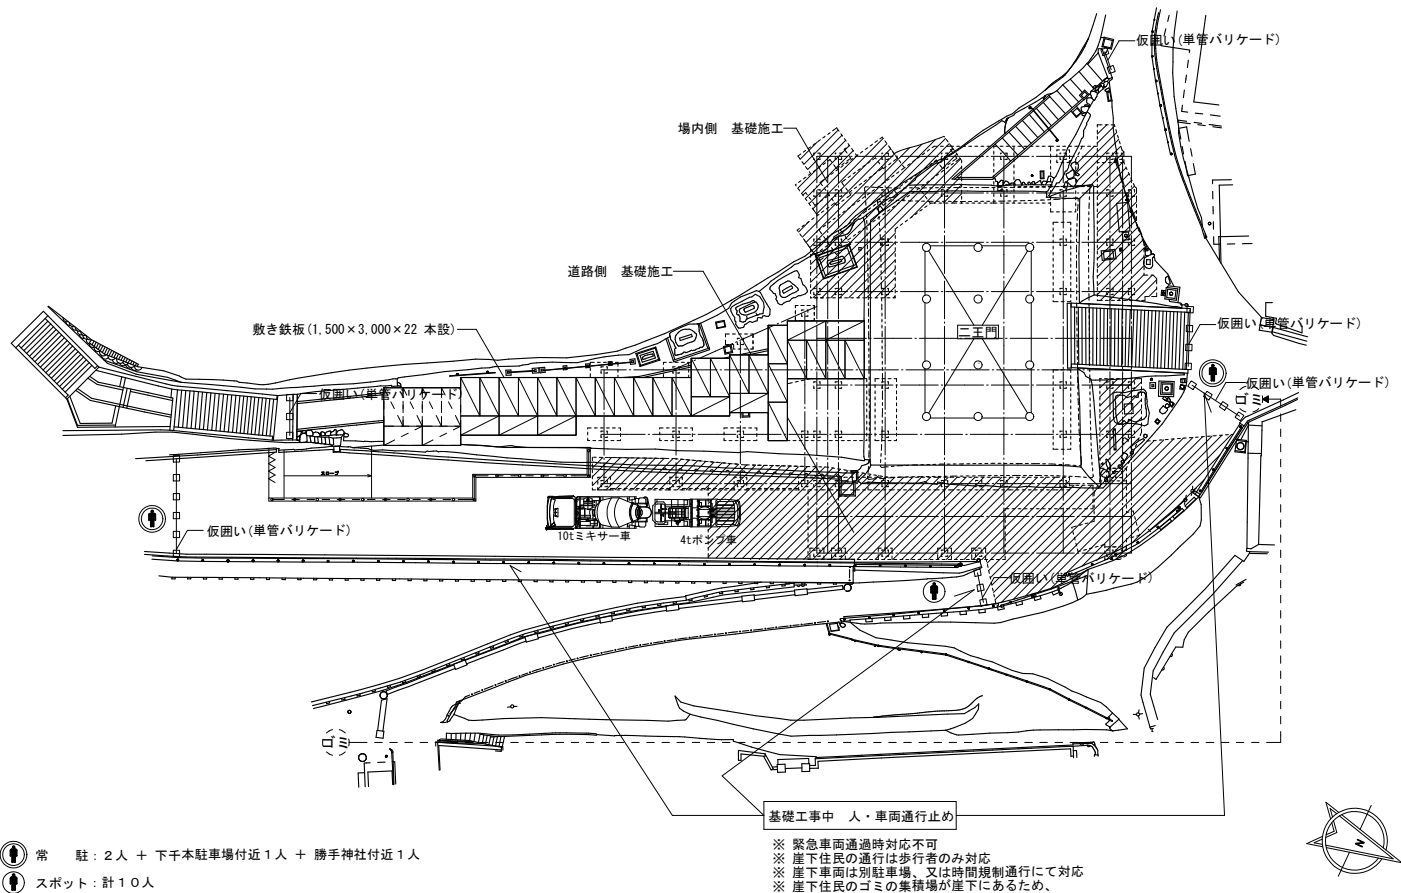

- 常駐: 2人 + 下千本駐車場付近1人 + 勝手神社付近1人
- スポット: 計10人

※ 緊急車両通過時対応不可
 ※ 崖下住民の通行は歩行者のみ対応
 ※ 崖下車両は別駐車場、又は時間規制通行にて対応
 ※ 崖下住民のゴミの集積場が崖下にあるため、収集できるように施工者にて崖上に移動する


Step3: 場内側 基礎施工

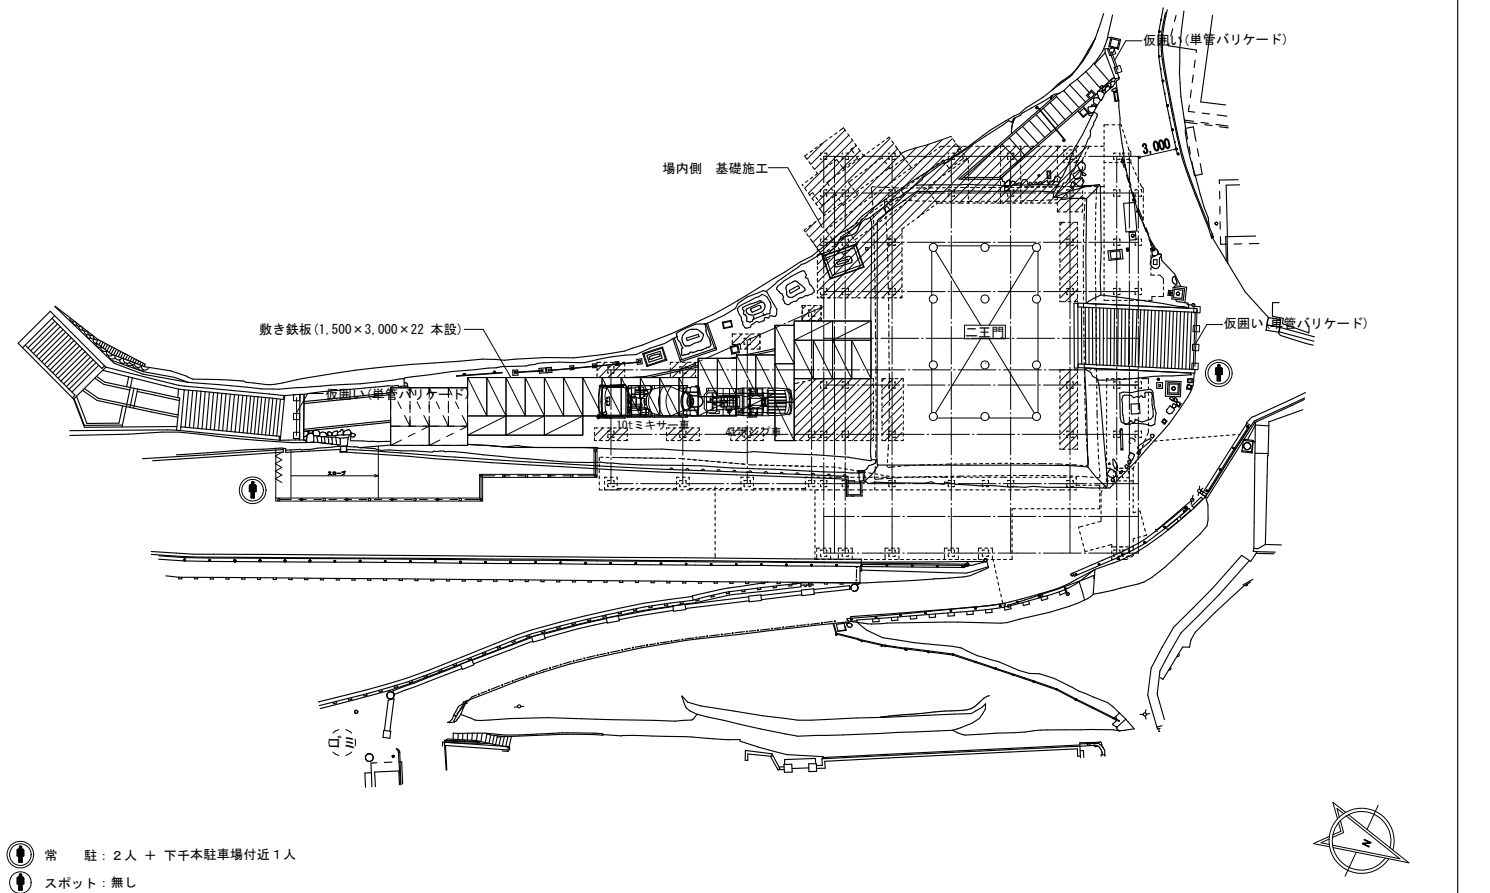

- 常駐: 2人 + 下千本駐車場付近1人
- スポット: 無し

交通誘導員(常駐)	仮囲い(ガードフェンス H1,800)	仮設ゲート(パネルゲート) (本設利用 買上げ)	仮囲い(単管バリケード)	敷き鉄板(1,500×3,000×22) 買上げ	敷き鉄板(900×1,800×22) (本設利用 買上げ)	完成図
交通誘導員(スポット)	仮囲い(成形鋼板)(本設利用 買上げ) ※ Step7にて素屋根外壁に転用	仮囲い(カラーコーン)	敷き鉄板(1,500×3,000×22) 仮設	ステップ毎の施工範囲 (記載の無い範囲は適宜施工とする)		
本完成図は、完成建物の基本情報を記載したものです。工事に際して作成された施工図等の詳細情報と合わせてご利用ください。						
施	奥村・松塚特定建設工事共同企業体	名称	国宝金峯山寺二王門素屋根建設工事		縮尺	No. 意匠 A-42
工		図名	仮設計画図 1		1/150 (A1) 1/300 (A3)	


Step4 : 構台 (スライド下部) 建方

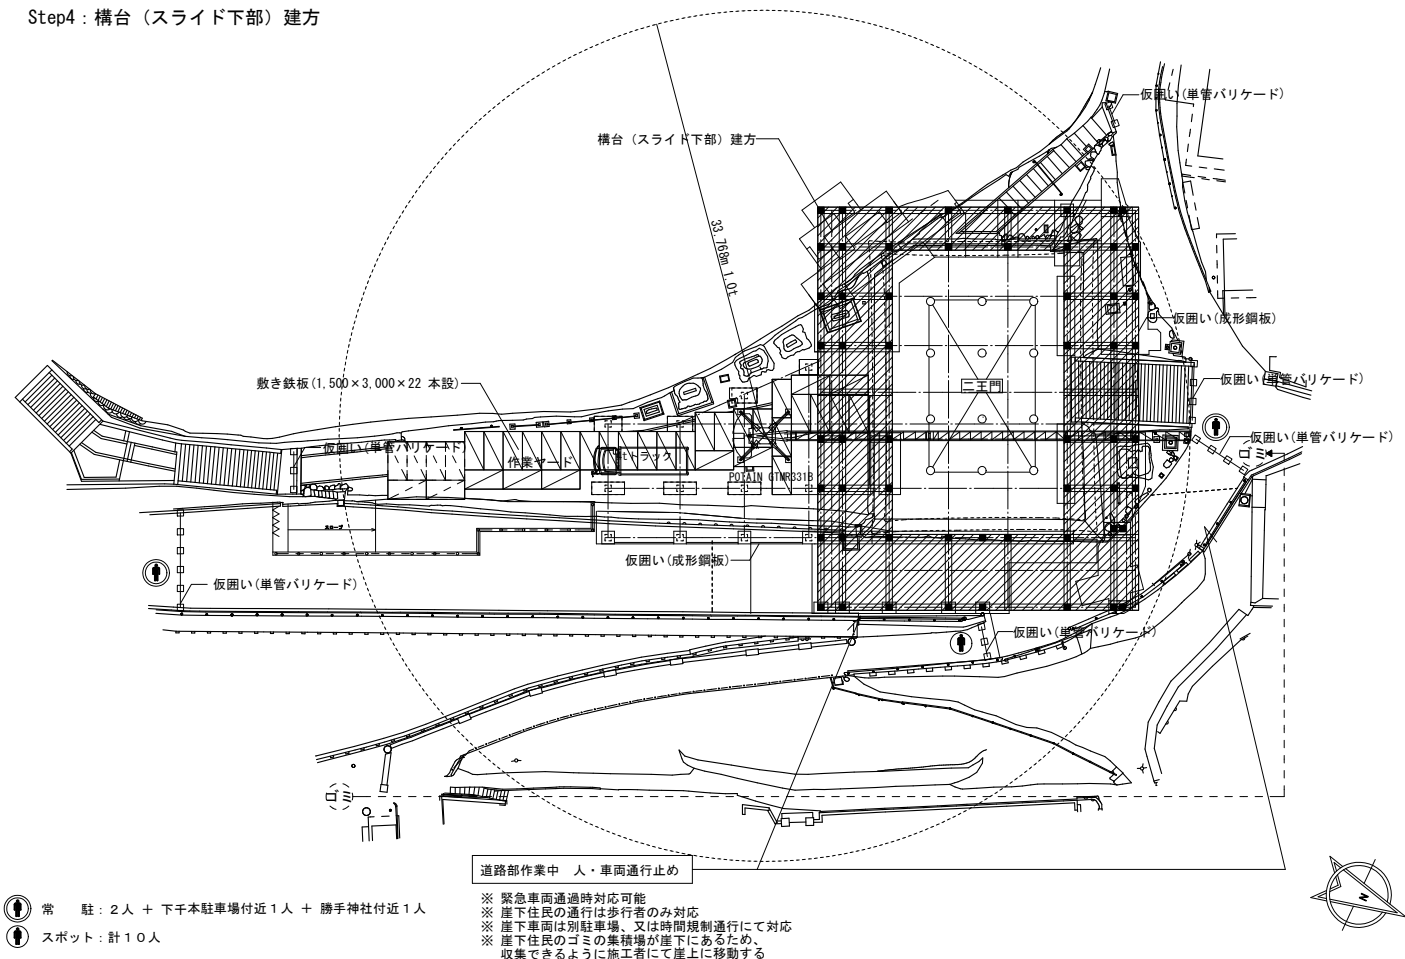

道路部作業中 人・車両通行止め
 常駐：2人 + 下千本駐車場付近1人 + 勝手神社付近1人
 スポット：計10人

※ 緊急車両通過時対応可能
 ※ 崖下住民の通行は歩行者のみ対応
 ※ 崖下車両は別駐車場、又は時間規制通行にて対応
 ※ 崖下住民のゴミの集積場が崖下にあるため、
 収集できるように施工者にて崖上に移動する


Step5 : ベント構台組立

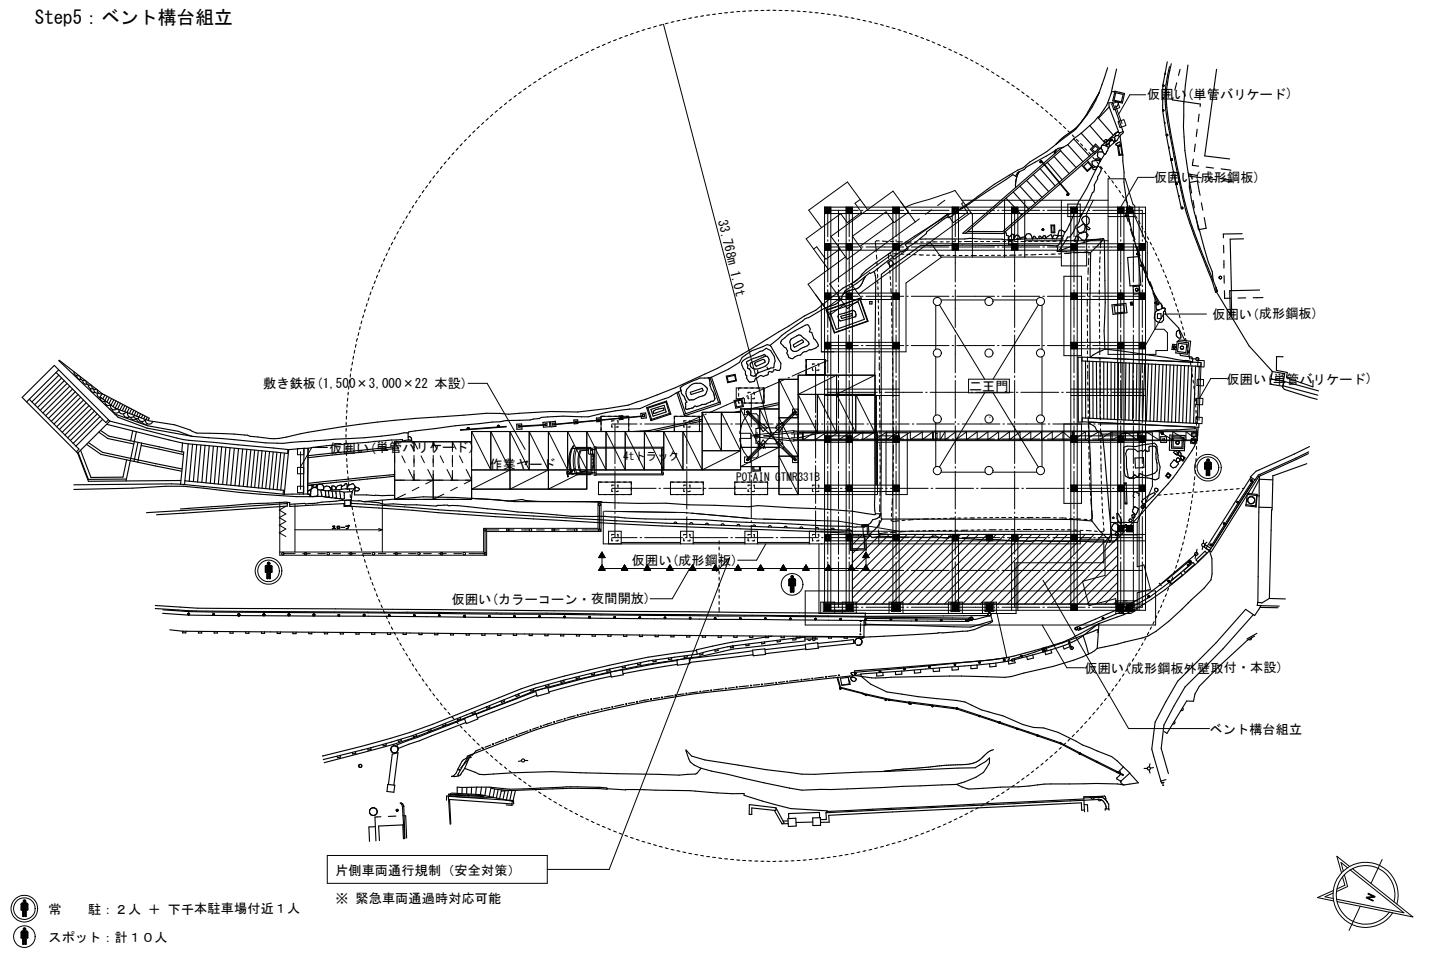

常駐：2人 + 下千本駐車場付近1人
 スポット：計10人

※ 緊急車両通過時対応可能


Step6 : 素屋根組立 (スライド)

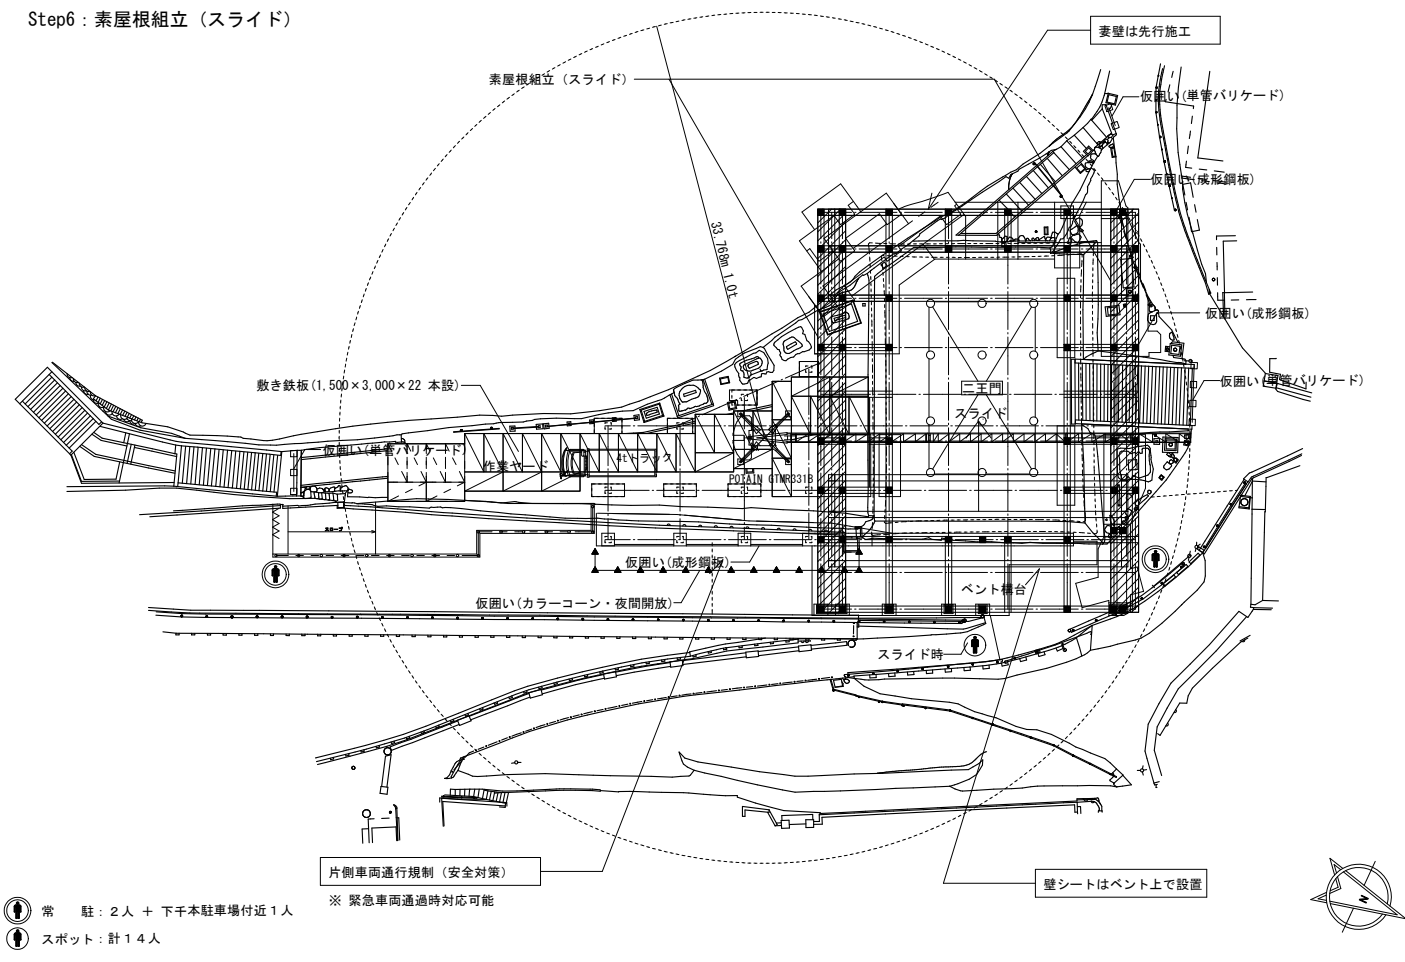

常駐：2人 + 下千本駐車場付近1人
 スポット：計14人

※ 緊急車両通過時対応可能

Step7 : 下屋組立・素屋根仕舞 (ステージ・シートなど)

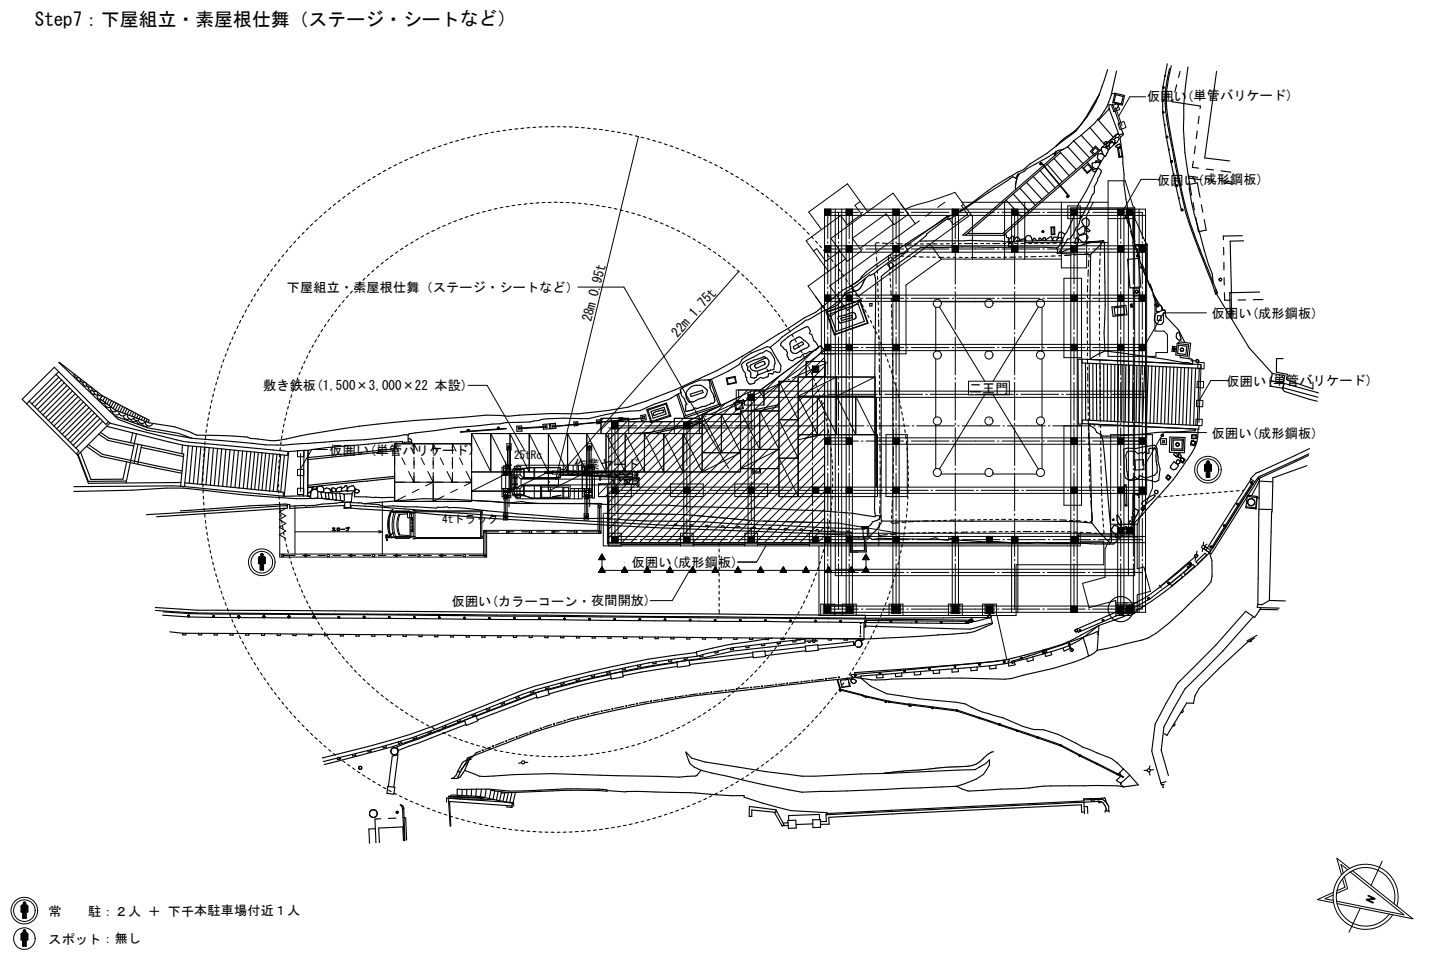




常駐：2人 + 下千本駐車場付近1人
 スポット：無し

交通誘導員(常駐)	仮囲い(ガードフェンス H1,800)	仮設ゲート(パネルゲート) (本設利用 買上げ)	仮囲い(単管バリケード)	敷き鉄板 (1,500 x 3,000 x 22) 買上げ	敷き鉄板 (900 x 1,800 x 22) (本設利用 買上げ)
交通誘導員(スポット)	仮囲い(成形鋼板) (本設利用 買上げ) ※ Step7にて素屋根外壁に転用	仮囲い(カラーコーン)		敷き鉄板 (1,500 x 3,000 x 22) 仮設	ステップ毎の施工範囲 (記載の無い範囲は適宜施工とする)

本完成図は、完成建物の基本情報を記載したものです。工事に際して作成された施工図等の詳細情報と合わせてご利用ください。

施主	奥村・松塚特定建設工事共同企業体	名称	国宝金峯山寺二王門素屋根建設工事	縮尺	1/150 (A1) 1/300 (A3)	No.	意匠 A-43
図名	仮設計画図 2						

完成図


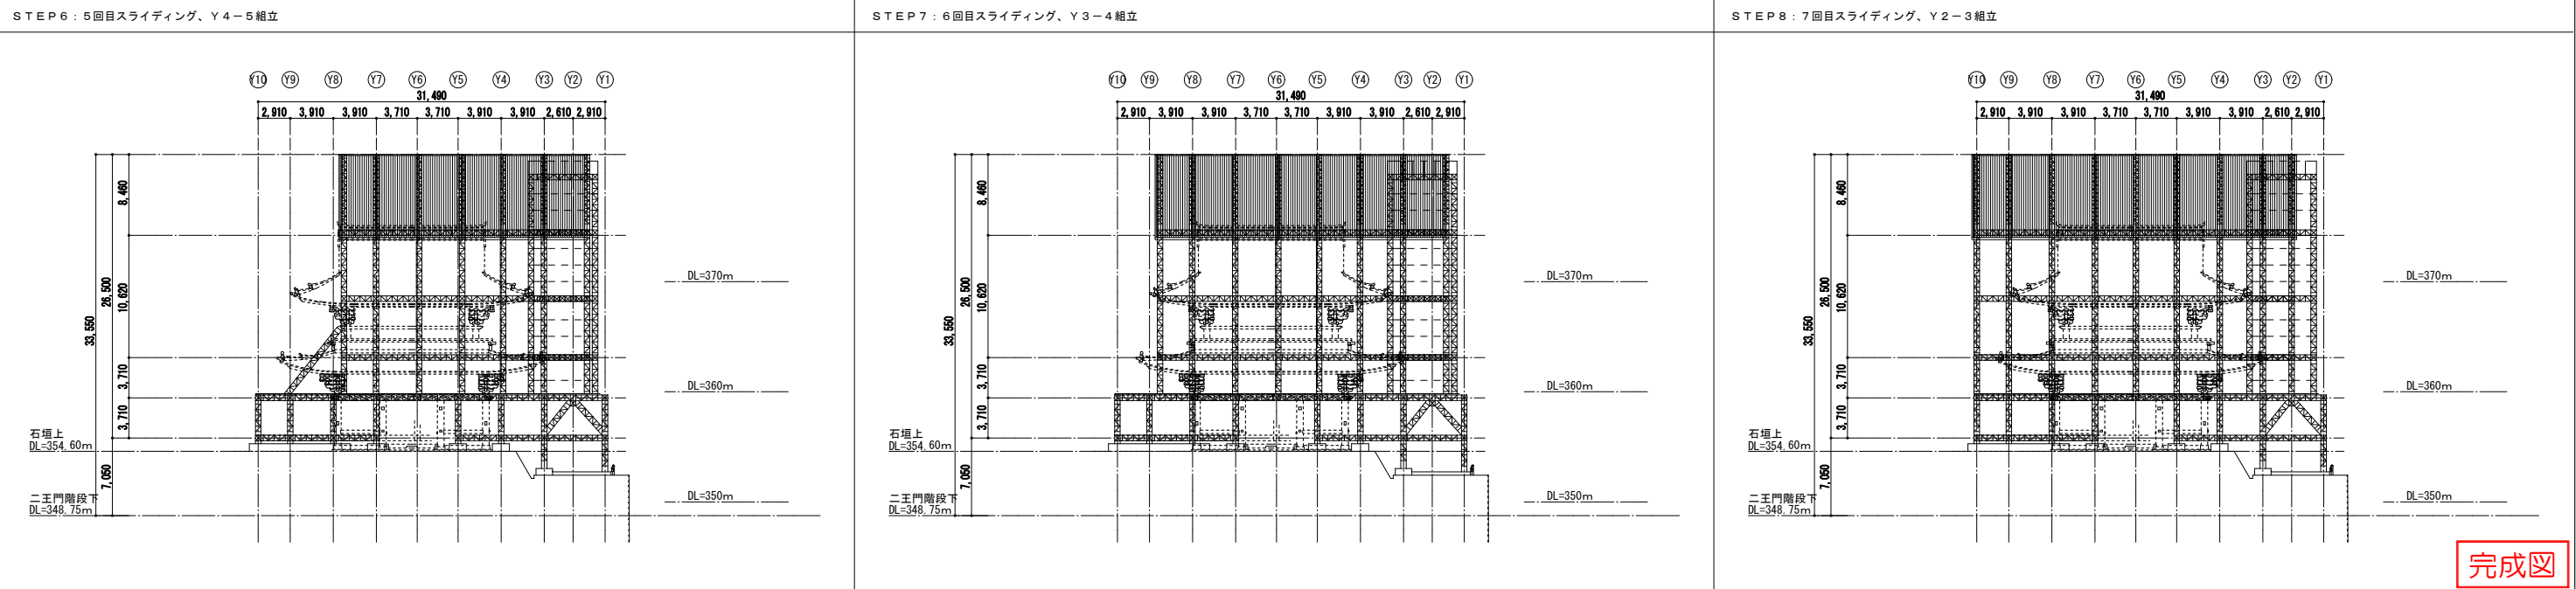
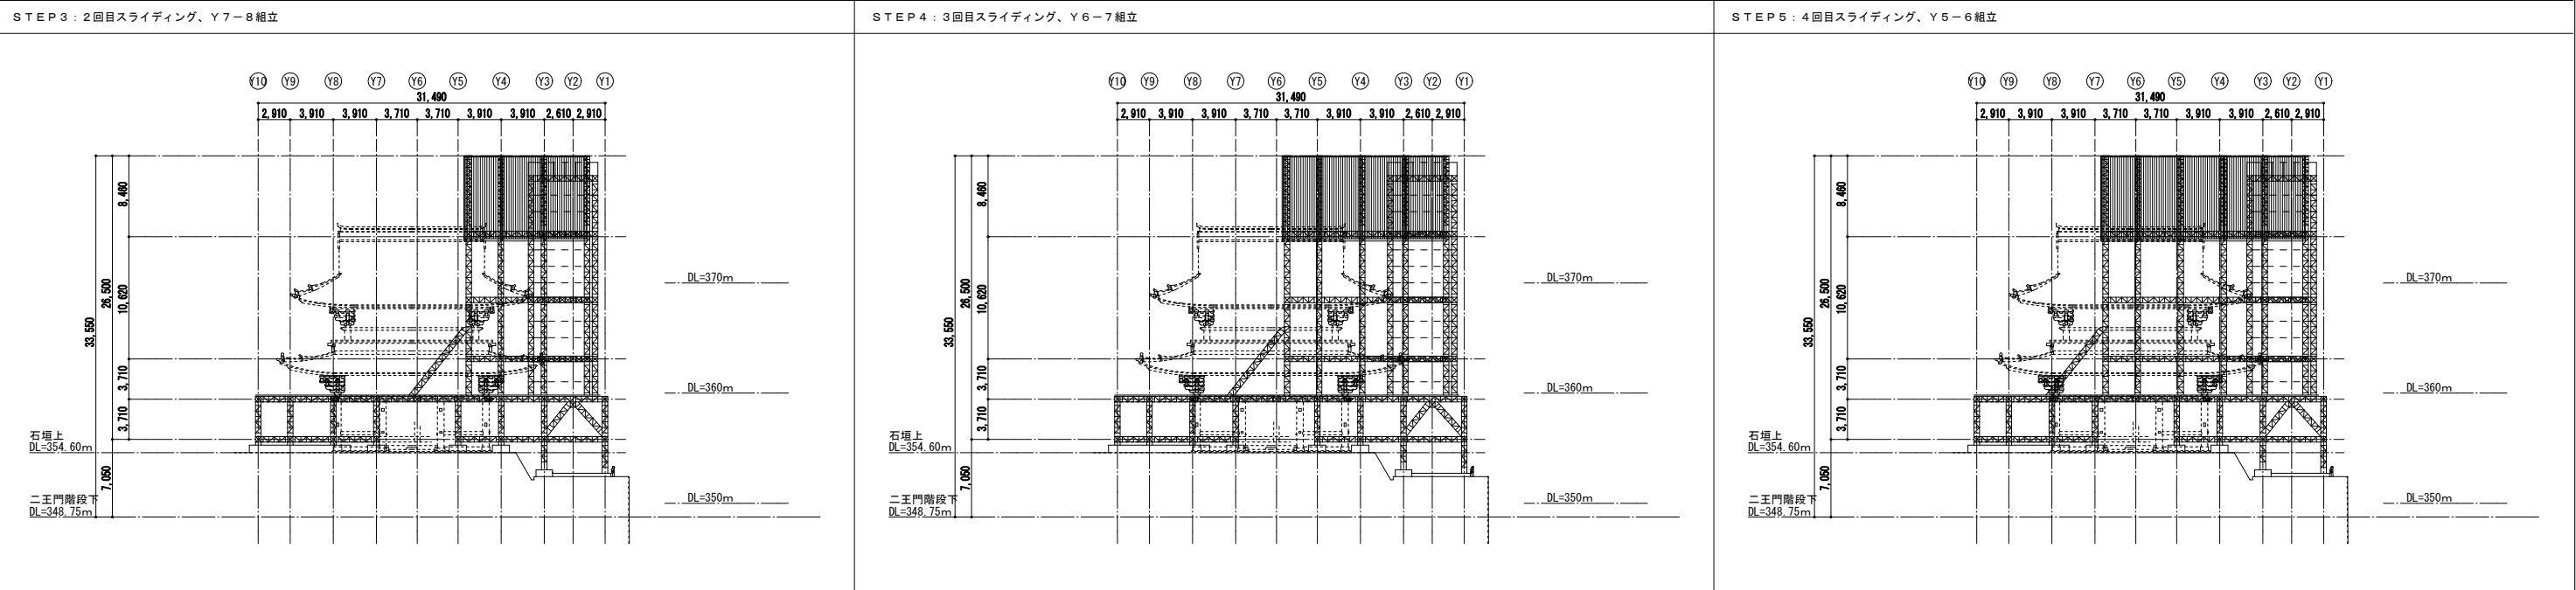
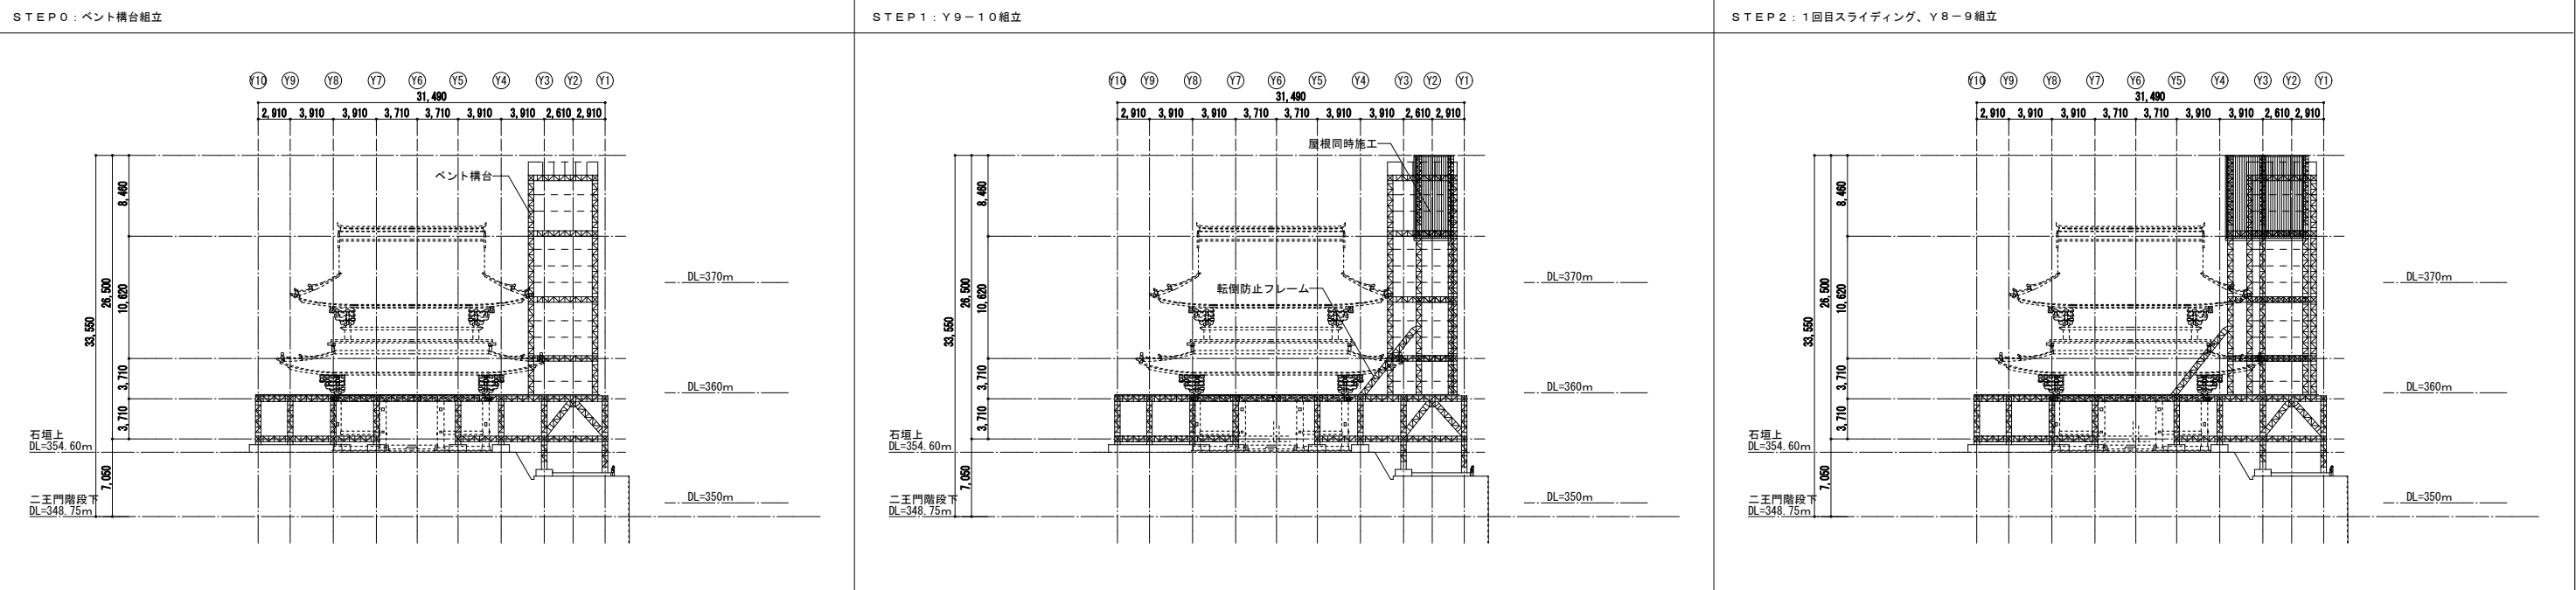


本完成図は、完成建物の基本情報を記載したものです。工事に際して作成された施工図等の詳細情報と合わせてご利用ください。

名称 国宝金峯山寺二王門素屋根建設工事
 図名 スライドSTEP参考図

縮尺 1/150 (A1)
 1/300 (A3)
 No. 意匠 A-44

完成図

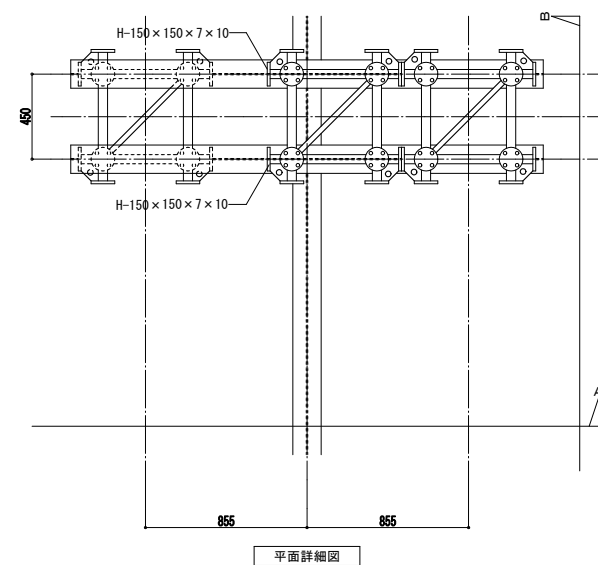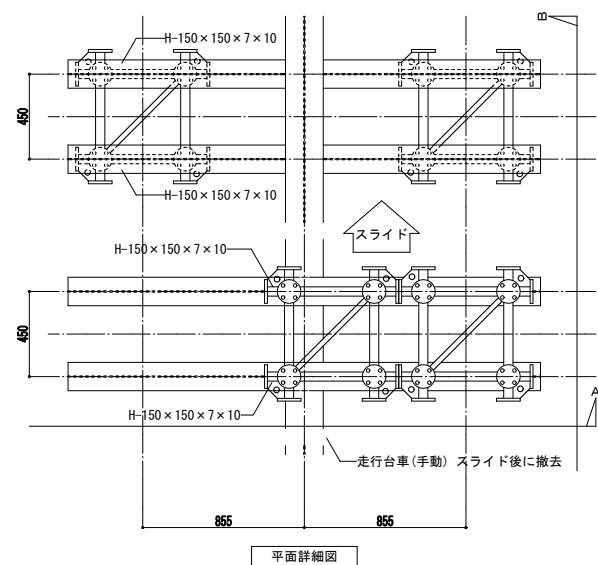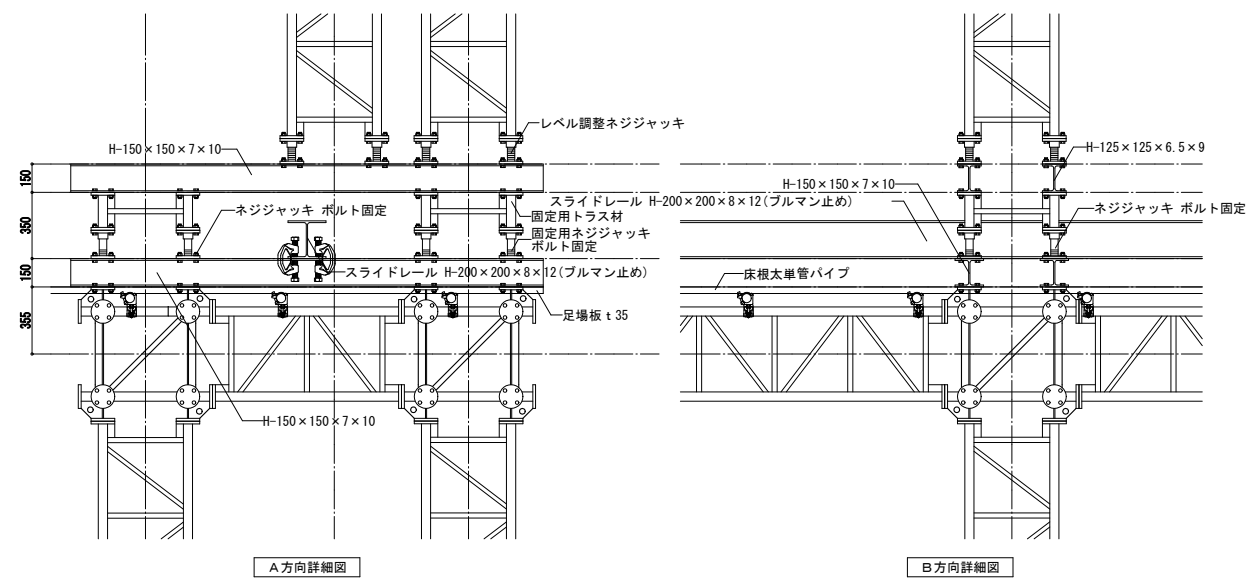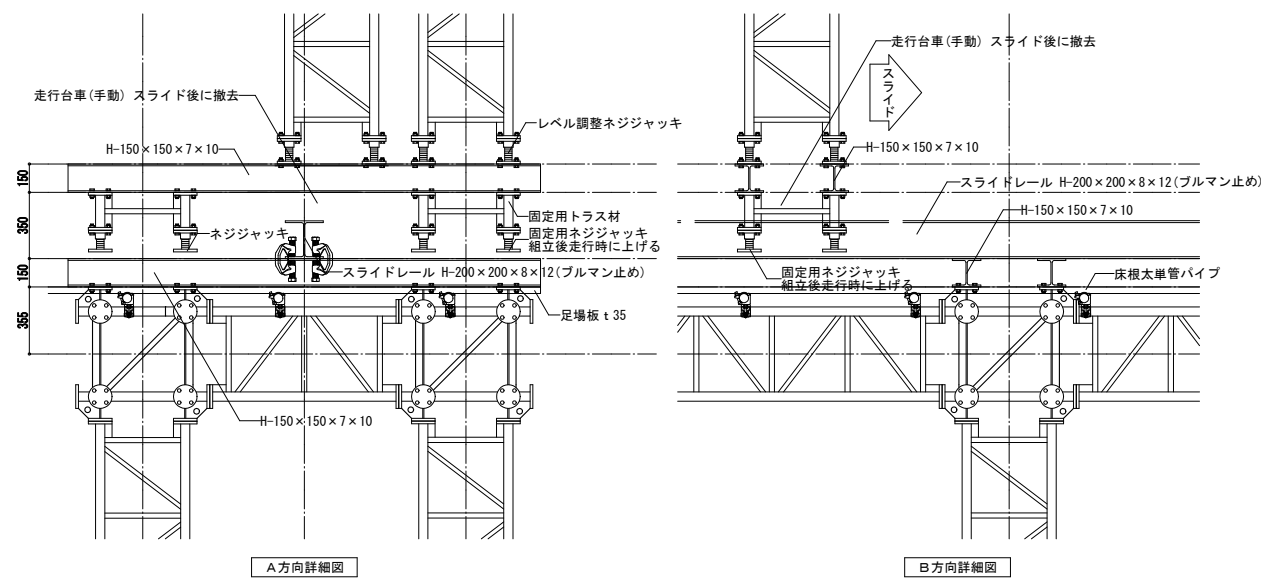

完成図

本完成図は、完成建物の基本情報を記載したものです。工事に際して作成された施工図等の詳細情報と合わせてご利用ください。

名称 国宝金峯山寺二王門素屋根建設工事





縮尺

No.

図名 スライド部分詳細図

1/20 (A1)
1/40 (A3)

意匠
A-45

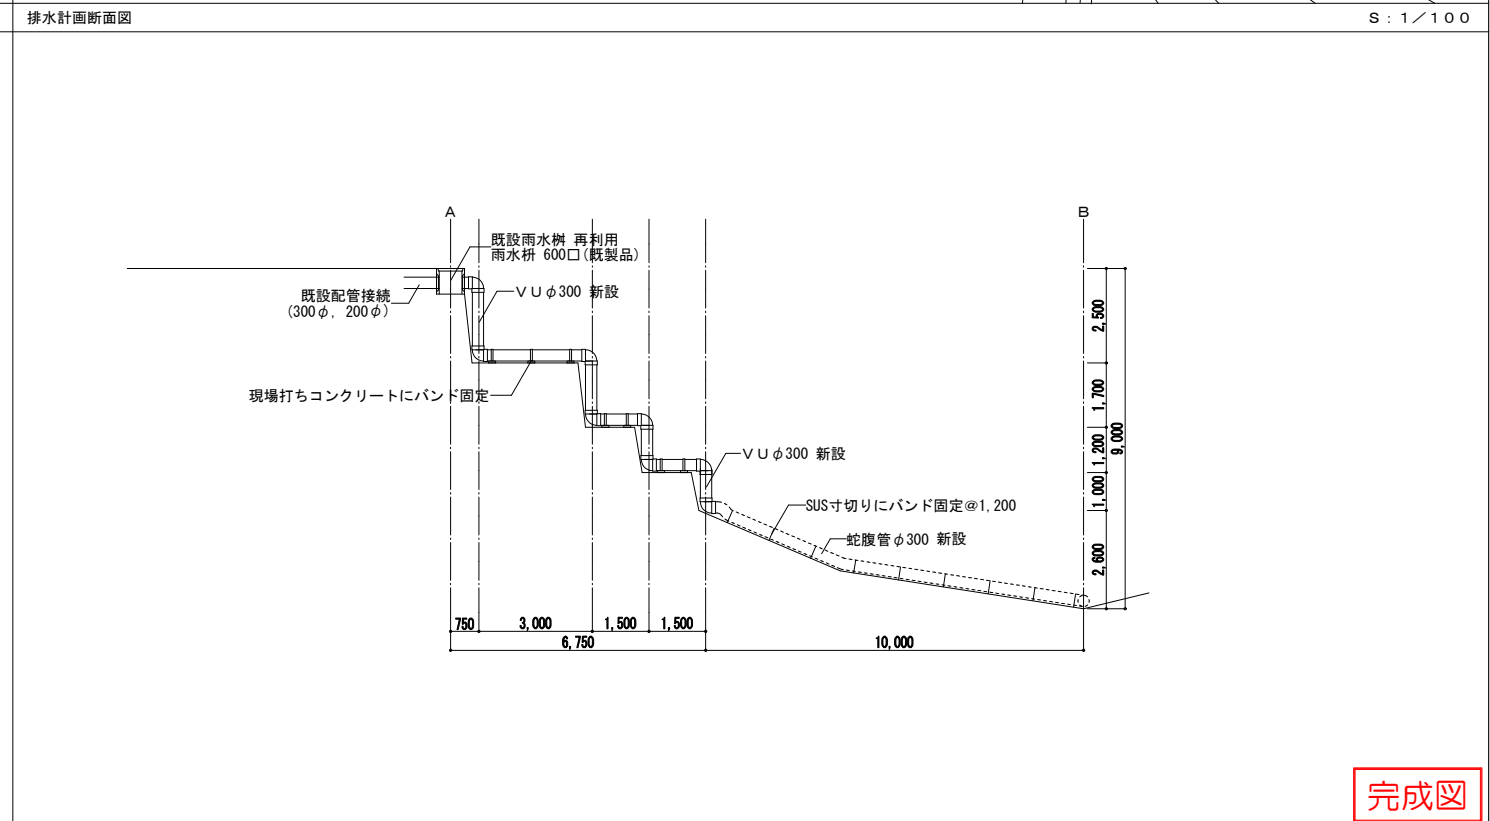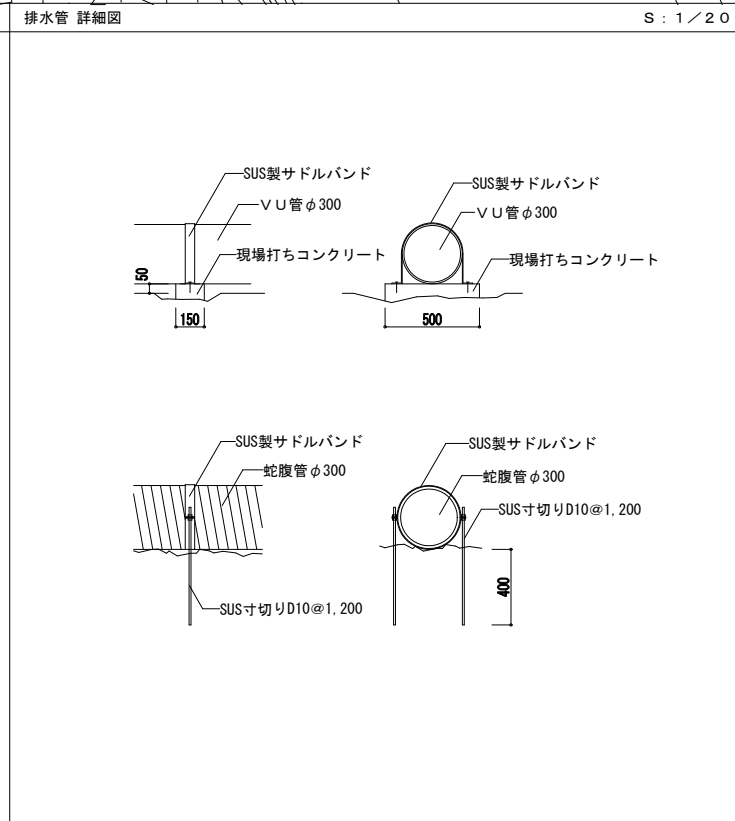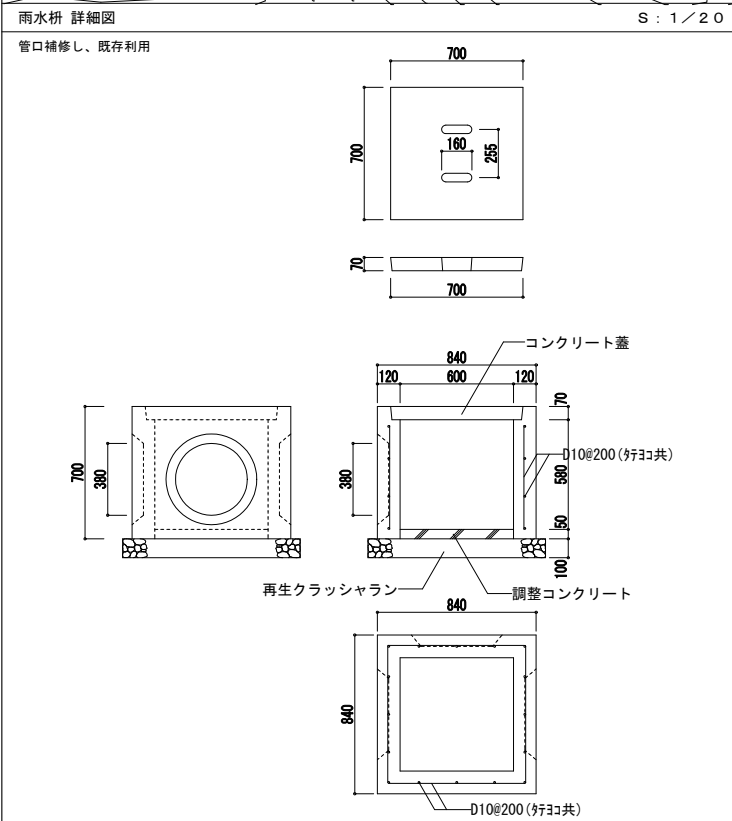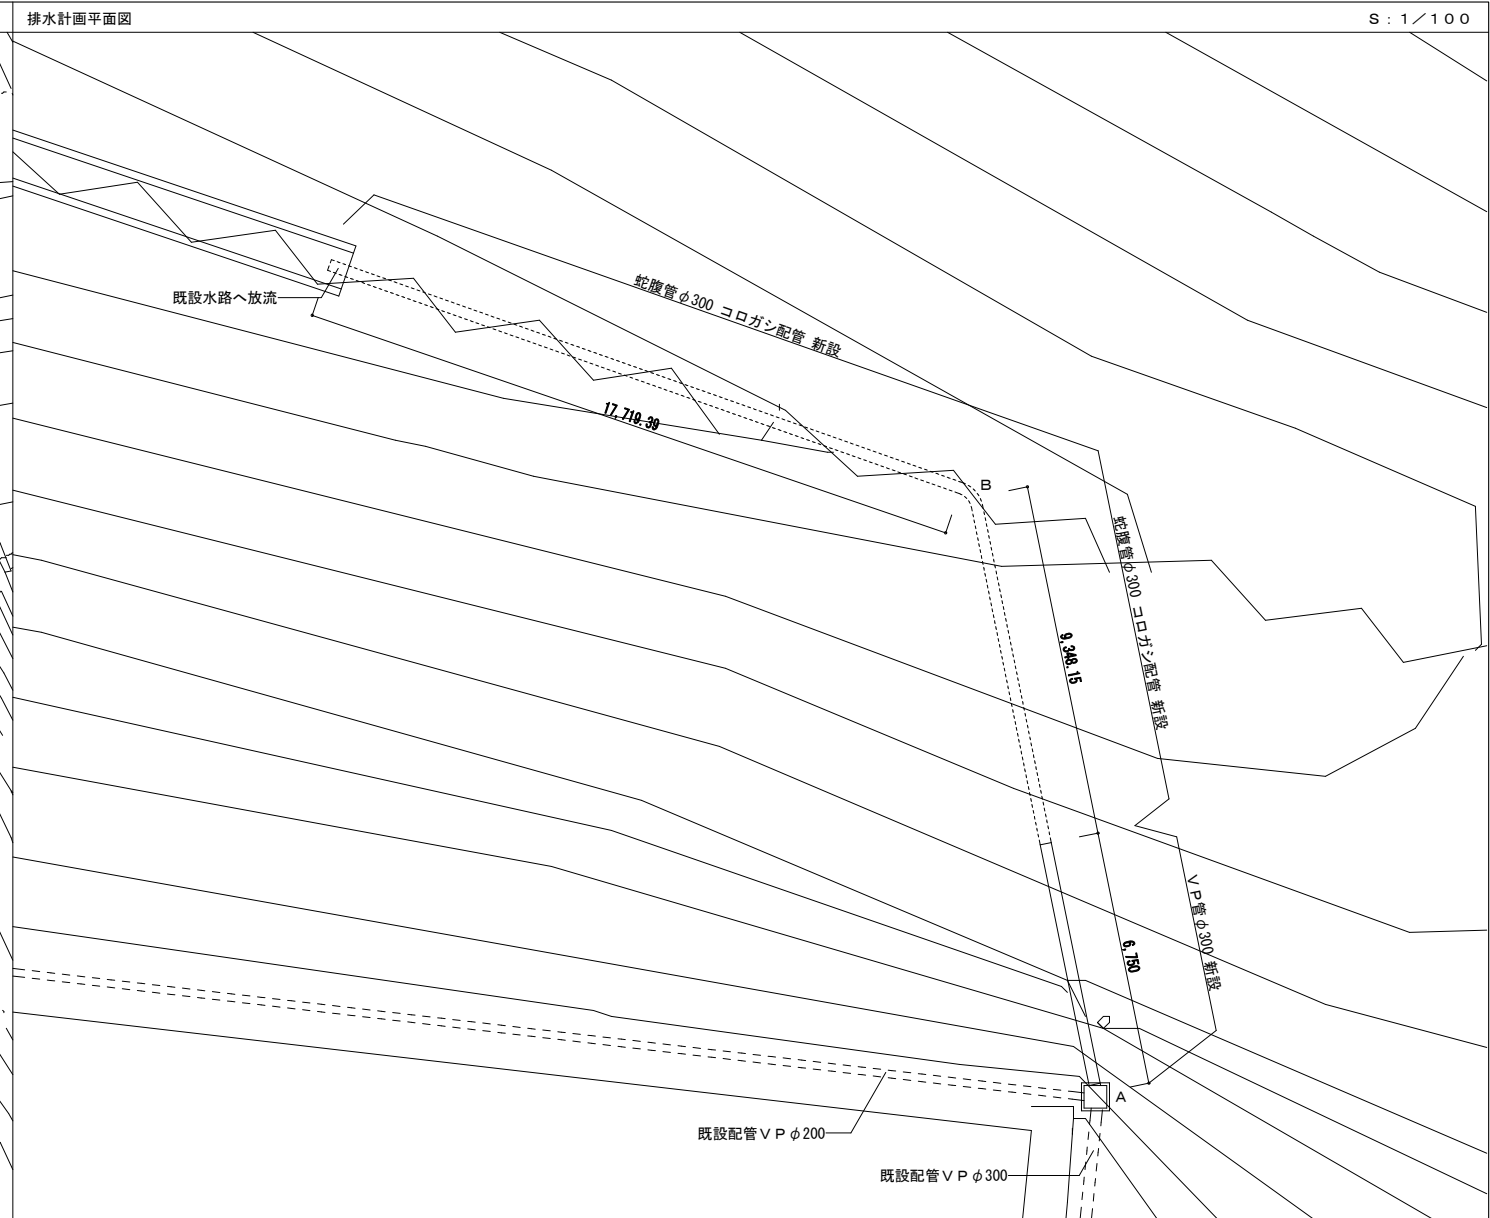

完成図

本完成図は、完成建物の基本情報を記載したものです。工事に際して作成された施工図等の詳細情報と合わせてご利用ください。

名称 国宝金峯山寺二王門素屋根建設工事
 図名 排水改修図

縮尺 1/図示 (A1)
 No. 意匠 A-46